


11/117 0703265

Samþykkt þann
21 JUN 2017
Byggingartulltrúinn í Hafnarfirði
F.h. Sigurður Steinar Jónsson

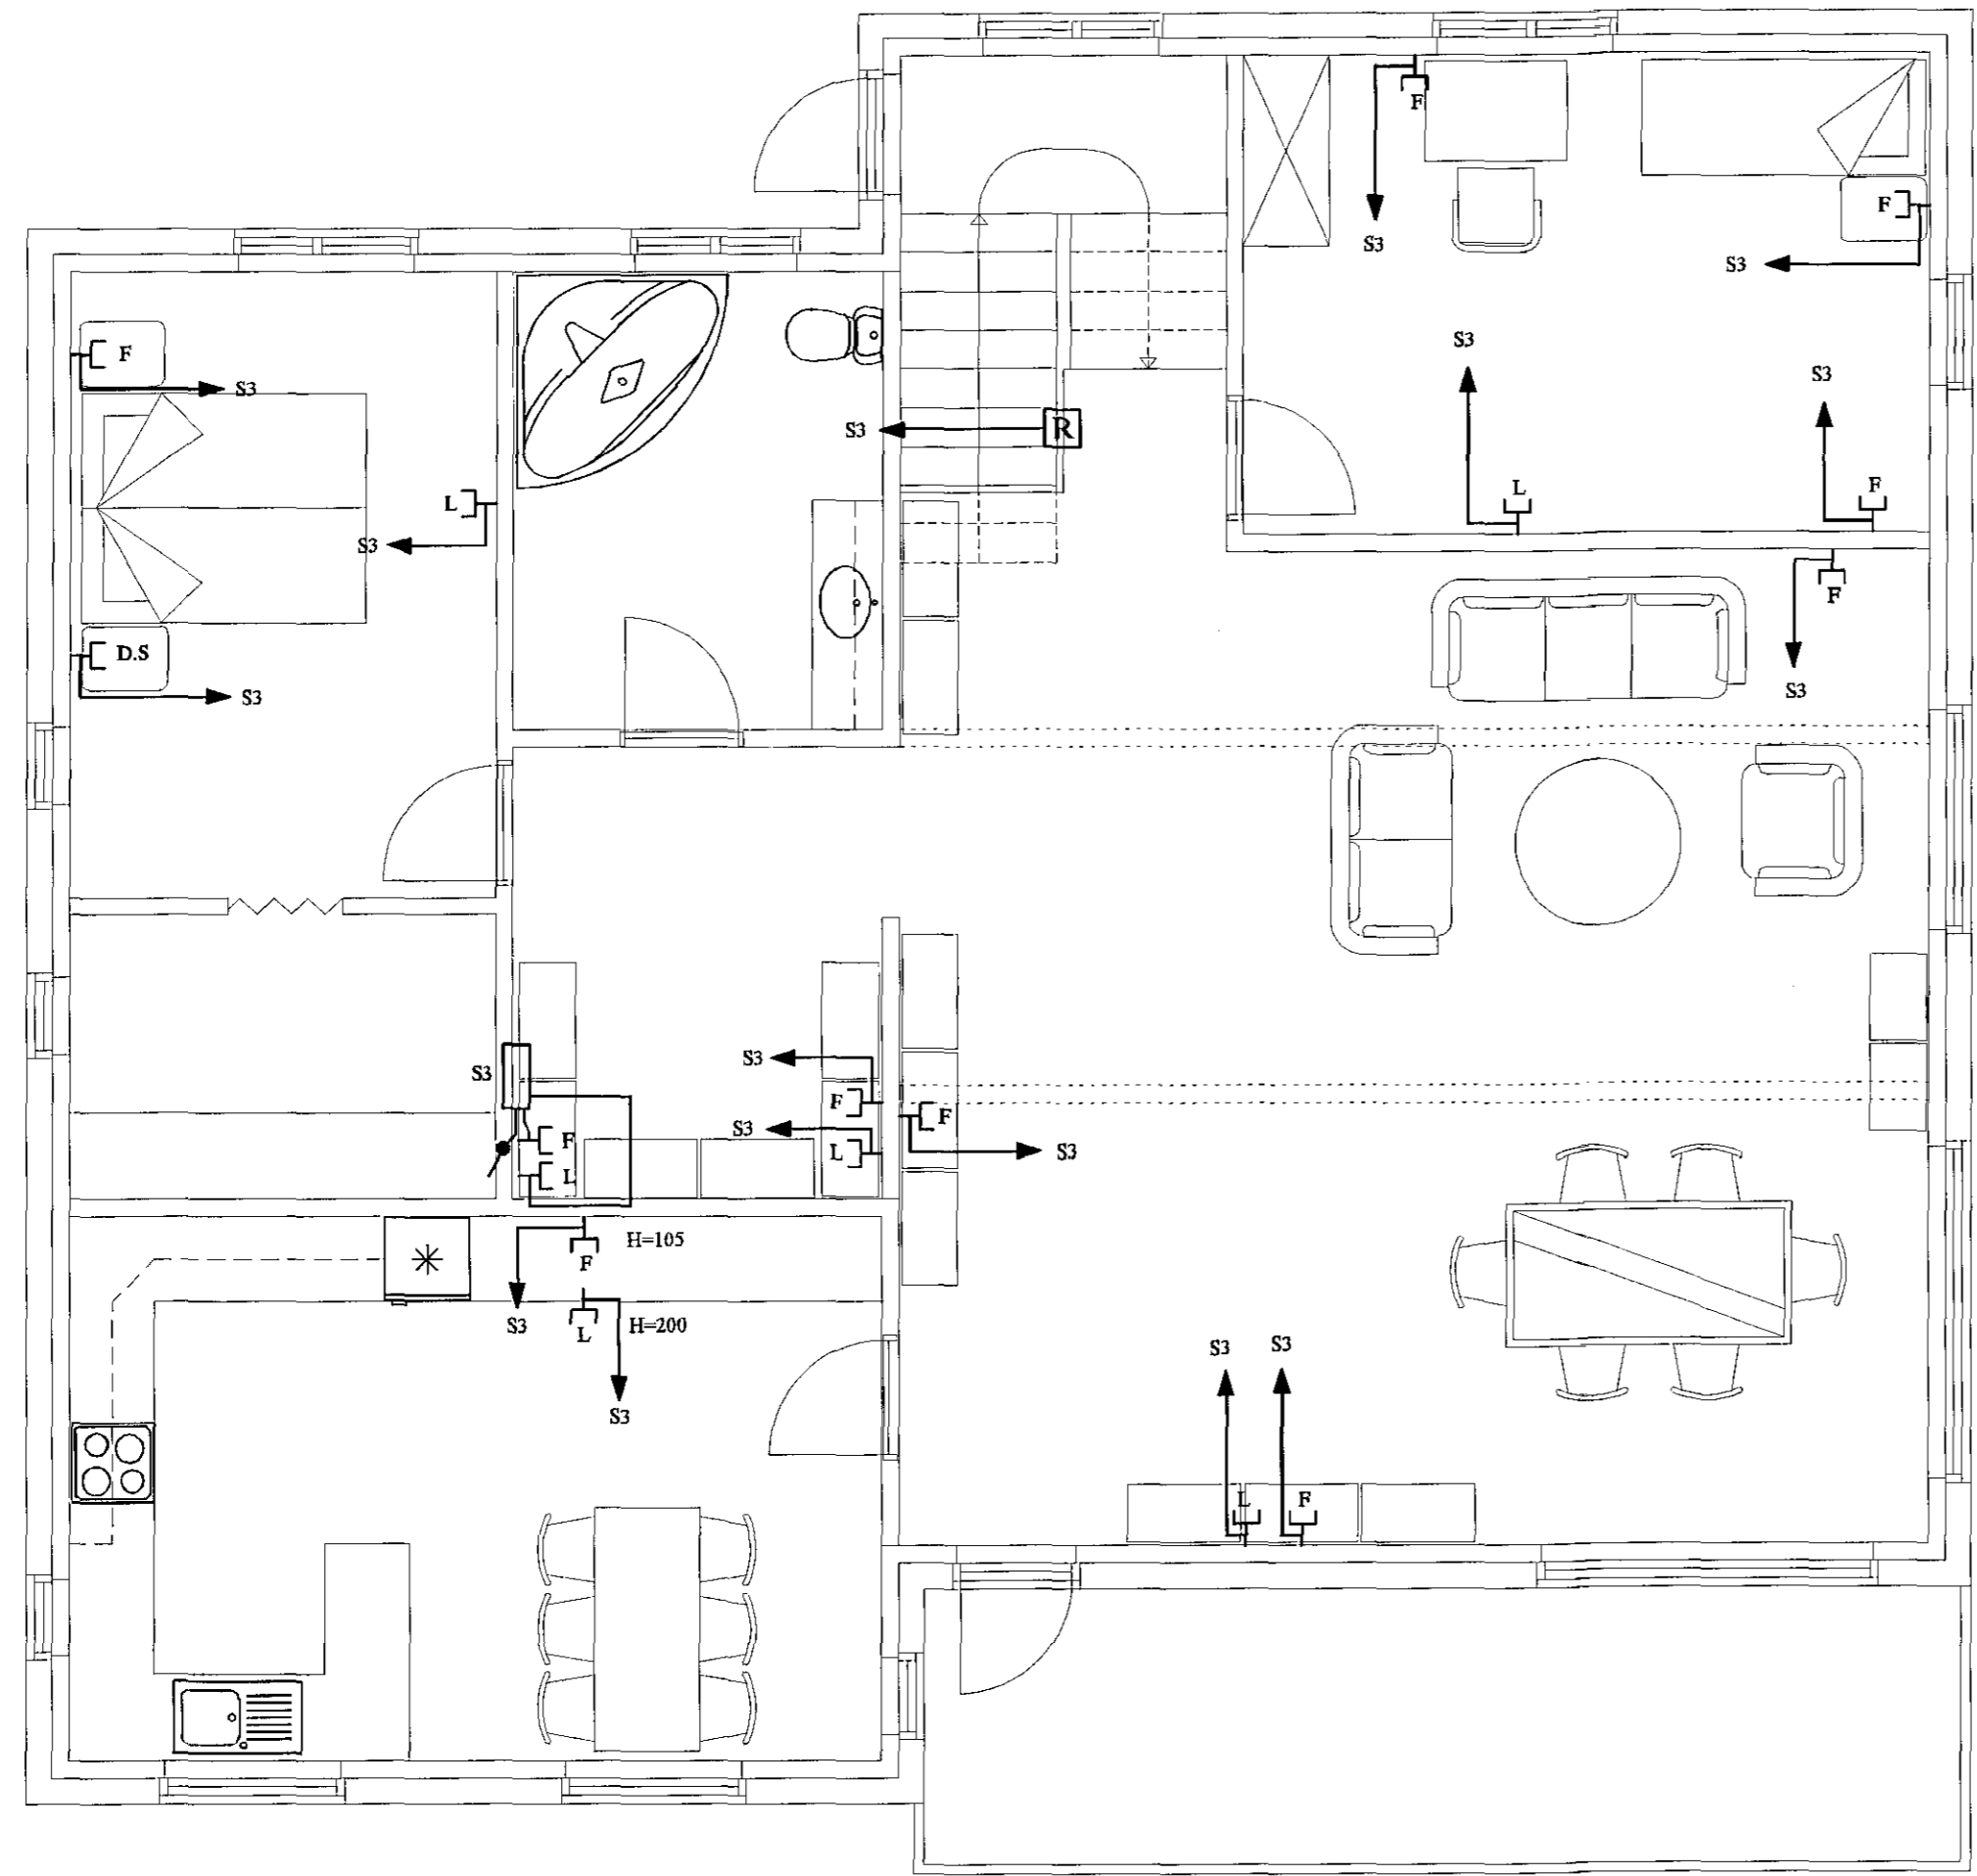

SKÝRINGAR

LAGNIR ERU HULDAR 16mm PLASTPÍPUR OG TAUGAR 3x1,5. }
 HÆÐ Á ROFUM SÉ 105 sm. }
 TENGLAR VIÐ ROFA SÉU Í SÖMU HÆÐ OG ROFAR. }
 HÆÐ Á TENGLUM SÉ 20sm. }
 HÆÐ Á VEGGLJÓSUM YFIR VÖSKUM SÉ 210sm. }
 MÁLSTRÁUMUR ROFA SÉ 10A, EN TENGLA 16A. }
 F = BÆJARSÍMI, T+F = TÖLVA OG SÍMI, L = LOFTNET
 ° = HITANEMAR F. GÓLFHITA HÆÐ = 160sm
 (H) HÁTALARADÓSIR HÆÐ = 20sm, DS = DYRASÍMI HÆÐ = 130sm
 (R) REYKSKYNJARI jóniskur
 (R) REYKSKYNJARI optiskur
 (H) HITASKYNJARI
 (O) HREYFISKYNJARI ÞJÓFAVARNAKERFIS HÆÐ = V/LOFT

B	17.01.06	REYNDARTEIKNING	B.P.T.	T.S.	<i>Troust</i>	220146-2439
A	08.08.24	HEIMTAUGAR-OG FULLNADARTEIKNING	B.P.T.	T.S.		220146-2439
ÚTG.	DAGS.		TEIKN.	HANNAÐ	SAMÞYKKT	KENNITALA

FURUÁS 30 HAFNARFIRÐI
SMÁSPENNULÖGN EFRI HÆÐ

TERA S/F
 RAUFMAGNSVERKFRÆÐISTOFA
 RÍKISVEIÐIR 100, 101, 102, 1000

MÖV.	1:50
TEIKN.NR.	5
SÉBASTA TNR.	
TNR.	5
AF	5
UTG.	B
GRYMSLUNN.	TS-009 (16)