


Norður

Ný hurð í stað glugga


Einar V. Tryggvasson arkitekt Miðdal 271 Mosfellsbær
Kt. 170242 4599 Sími 863-0020 e-mail evt@vortex.is

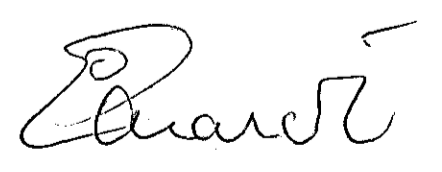

Verk **Rauðahella 10**
Látnað EVT
Teiknað IVE
Heiti Útlið
Kvarði 1:50
Dags 27.11.16