


Samþykkt þann  
21 JUN 2017  
Byggingarfulltrúinn í Hafnarfirði  
F.h. Sigurður Steinar Jónsson

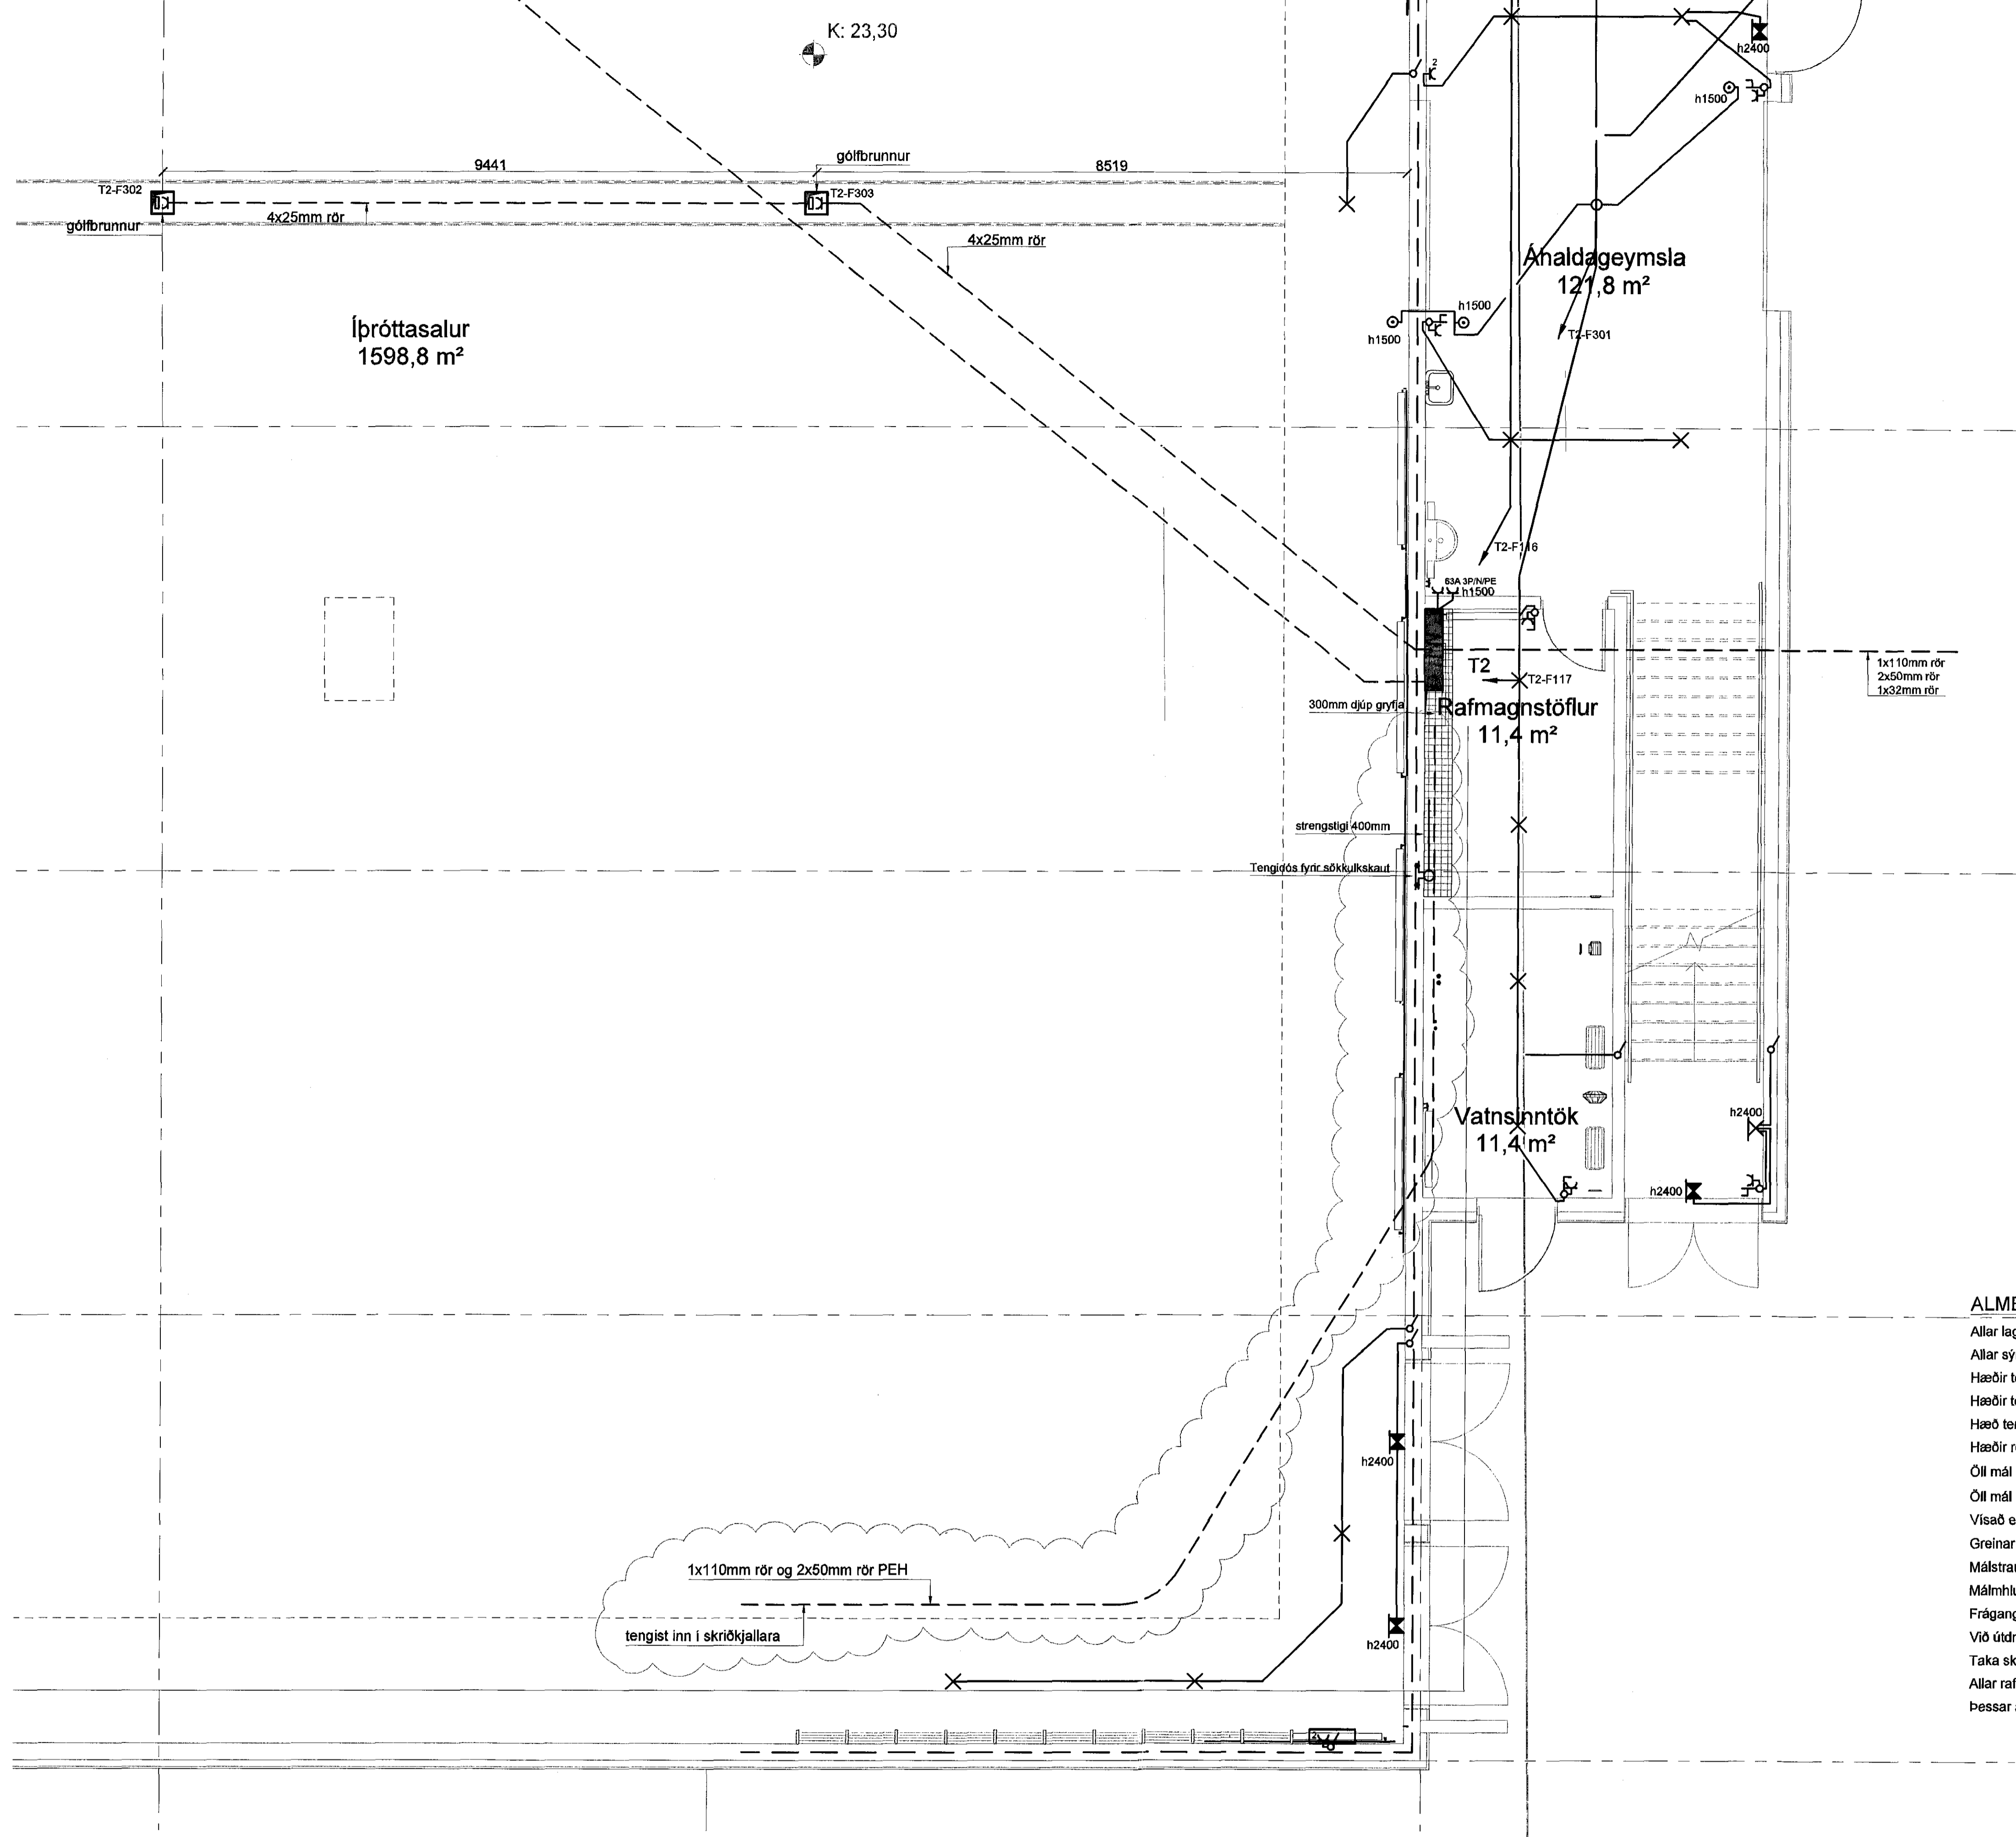

**ALMENNAR SKÝRINGAR - LÁGSPENNA/SMÁSPENNA:**  
 Allar lagningar eru huldar og ldregnar í 16mm plastpípum, nema annað komi fram á teikningu  
 Allar sýnilegar utanálggjandi lagningar eru járn/stál/al-pípulagningar  
 Hæðir tengla eru 200mm, nema annað komi fram á teikningu  
 Hæðir tengla í eldhúsi og á salernum eru 1100mm, nema annað komi fram á teikningu  
 Hæð tengla við rofa sé í sömu hæð og rofinn  
 Hæðir rofa frá fullfráengnu gólfi eru 1100mm, nema annað komi fram á teikningu  
 Öll mál eru gefin upp í mm og er alltaf miðað við fullfráengió gólf  
 Öll mál miðast við miðja dós, nema annað sé tekið fram  
 Vísar er til sérteikninga arkitekts varðandi nákvæmar staðsetningar á búnaði og innréttingum  
 Greinar eru ekki sýndar í öllum tilfellum að töflu, en eru þá merktar viðkomandi töflu  
 Málstraumur rofa og tengla skal vera minnst 10 A  
 Málhluta lagna, strengstiga, lampa og rafbúnaðar skal jarðbinda vandlega  
 Frágangur sökkukulskautstenginga skulu vera í samræmi við tæknilega tengiskilmála rafveitu  
 Við útdrátt strengja skal gera ráð fyrir föstum pól í öllum tengidósam á strengstiga  
 Taka skal mið af fjölda og stærð strengja við val á stærð tengidósa  
 Allar raflagningar og frágangur þeirra skulu vera í samræmi við reglugerð um raforkuvirkni  
 Þessar athugasemdir eiga við ef annað kemur ekki fram á teikningu

TEKNIÞJÓFSTÖÐ  
15. JUN 2017  
Hilber Þórh. Hauðsson

		<b>TEKNIÞJÓFUSTAN SP</b> Lögstaða 5 - 108 Reykjavík s.581 3044 gsm 866 0723 e-mail audun@tth.is	<b>Íþróttamiðstöð Hauka</b> Grunnmynd 1.hæðar, sveði 4 Lögspennulagnir Rafagnateikning	Hannað: AK Teikn.: AK Kvarði: 1:50 Nr.: 1618104A	Daga: 15.12.16 Yfirfarir: . Blad: . Al: .
A	02.2017	Ráflagnir í grunni að skriðkjalara			
Br.	Daga	Breyting	250250-3989		