



Samþykkt þann
27 OCT 2016
Byggingarfulltrúnn í Hafnarfirði
F.h. Sigurður Steinar Jónsson

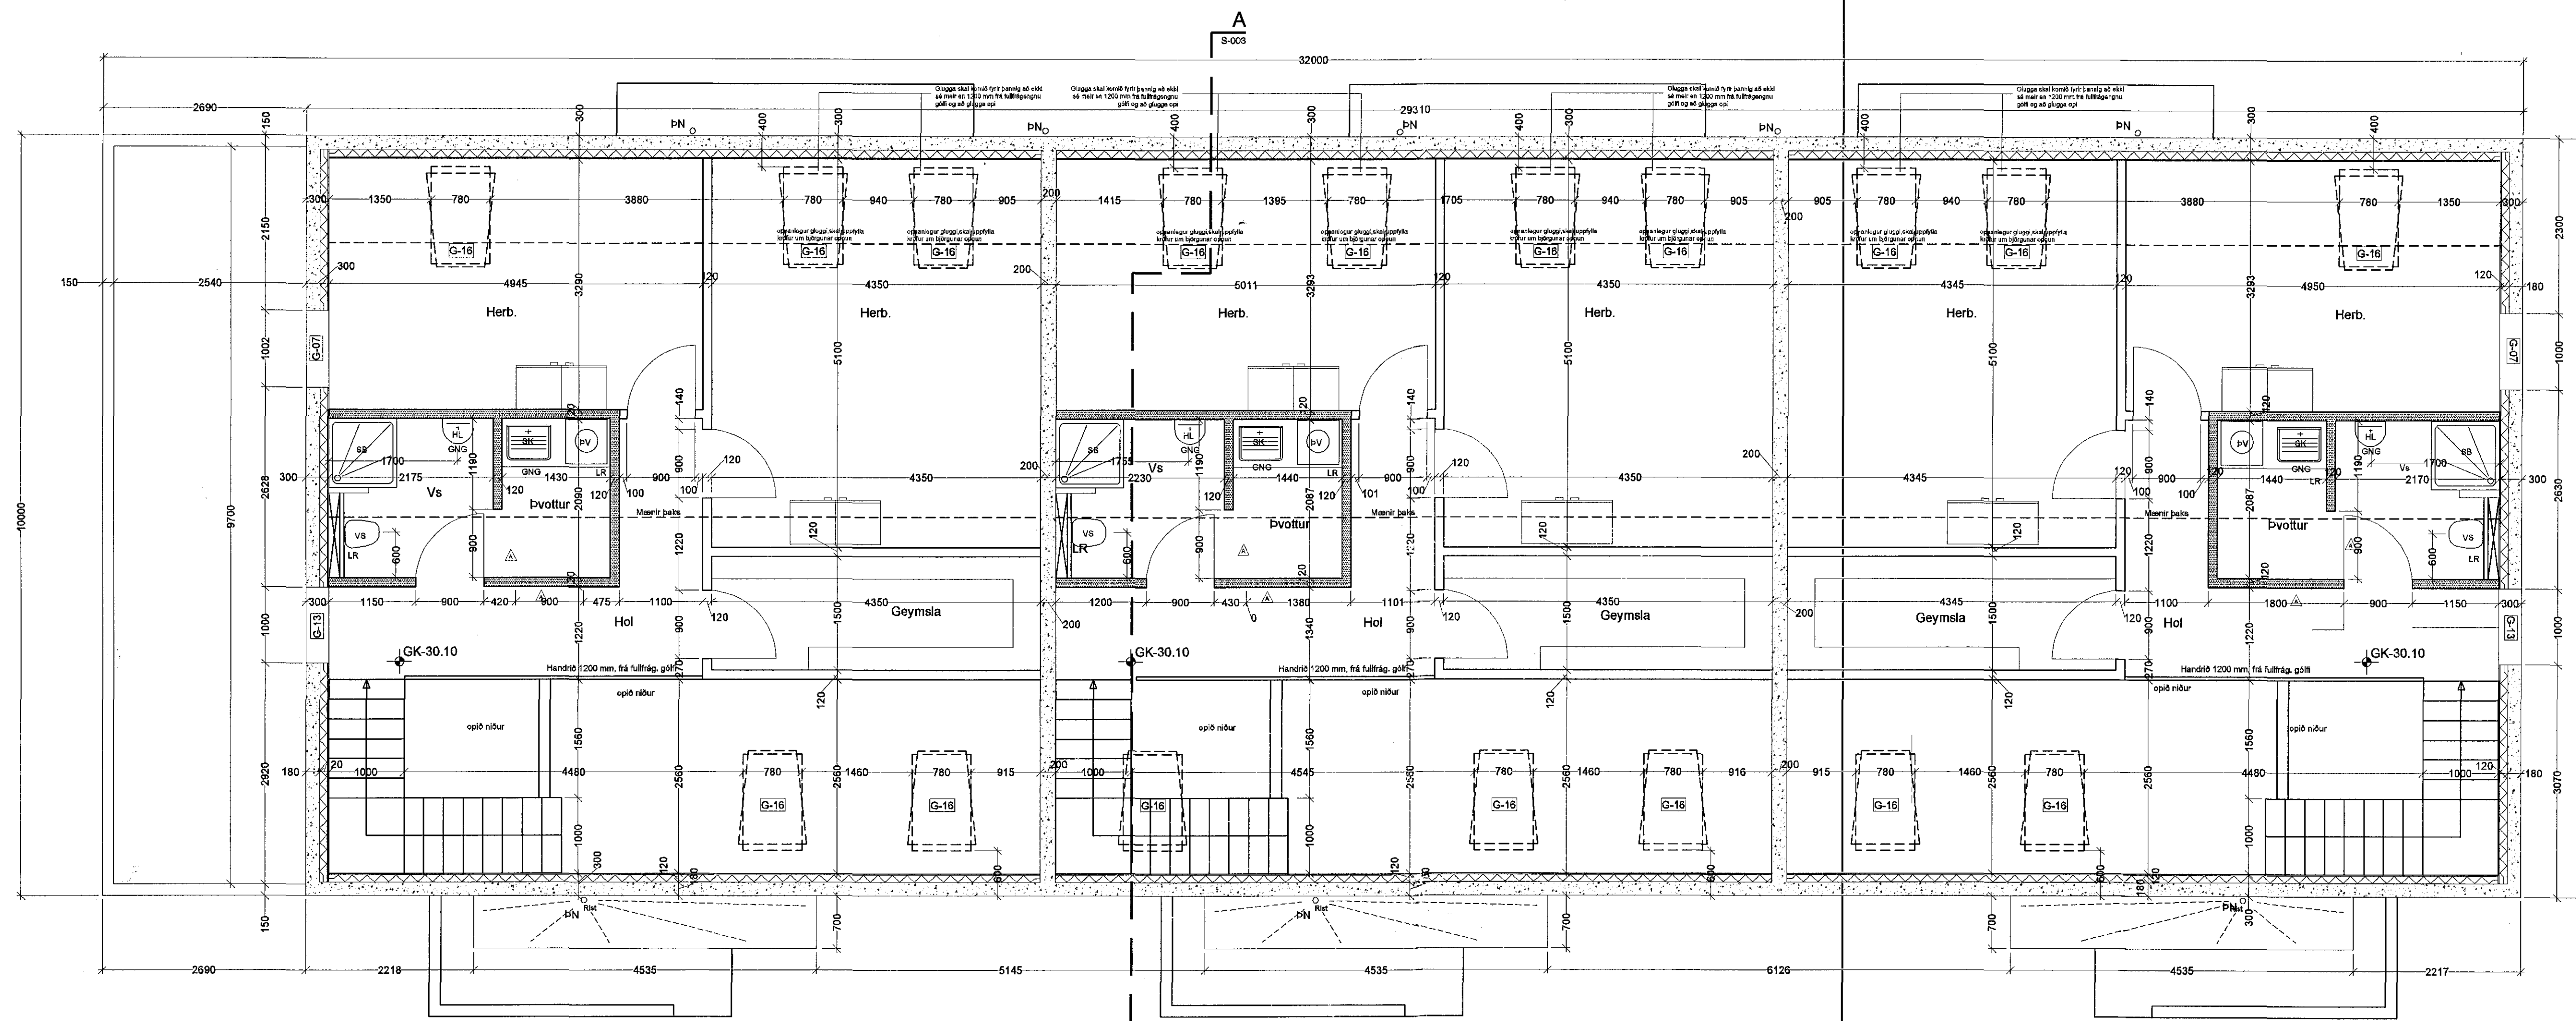

GRUNNMYND ÞAKHÆÐAR, 1/50

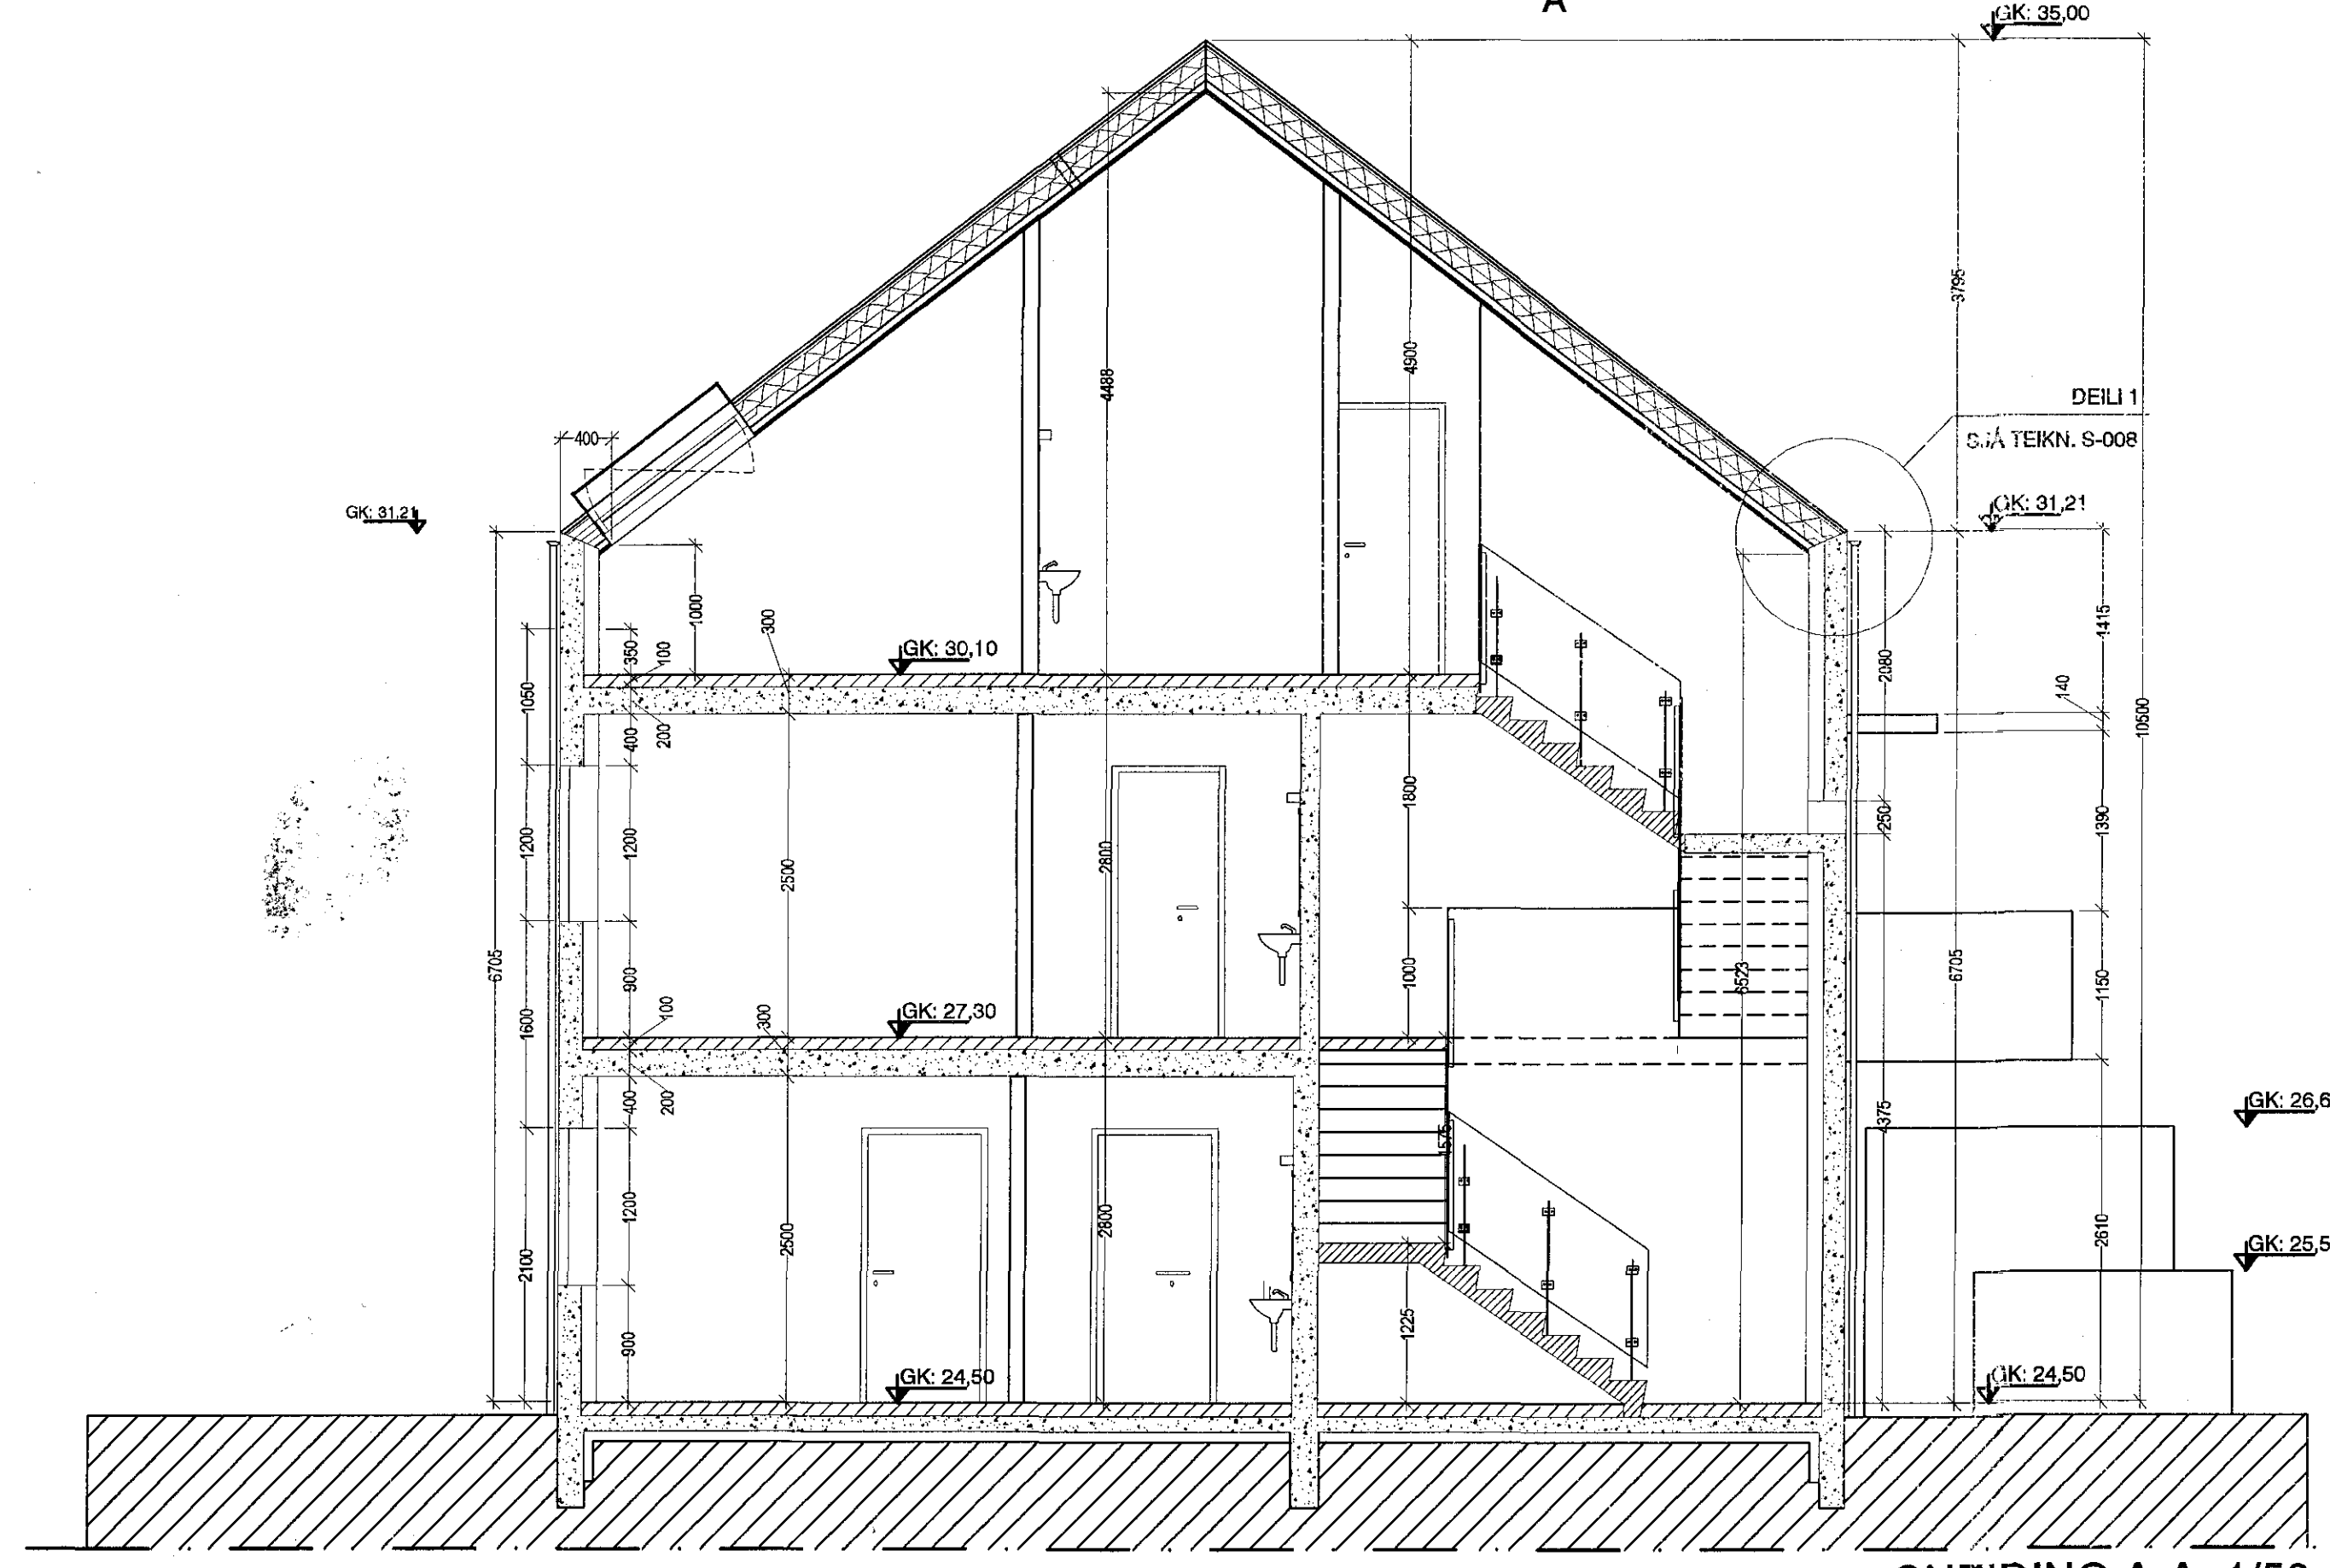

SNEIÐING A-A, 1/50

- SKÝRINGAR:**
- Steytur 180 mm úrveggur, eingraður með 100 mm polystyren einangrun og hefðbundinni 20mm múrhúðun
 - Steytur 180 mm veggur, eingraður með 100 mm steinull og hefðbundinni 20 mm múrhúðun
 - Steytur 150 mm innveggur
 - Hefðbundinn innveggur t.d. 70 mm grind c/c 600 mm, klædd 2x13 mm gífsi eða 1x16 mm spónplötum/einangrun. Létur veggur sem verður fyrir vainsáran. Klæddur rakavörðu gífsi.

A - 07.10.2016 - Hurð úr vaskhúsi þakhæð fjarlægð, aðgengi frá baðherbergi (allar íbúðir þakhæðar)

<p>VEKTOR - hönnun og ráðgjöf - Akrafell 6, 201 Kópavogi.</p>		<p>Jón Hrafn Hrósvinsson Byggingarfulltrúnnur Kl. 200962 4519 Sími: 554-6960 Fax: 554-6966</p>	
<p>Tekn. nr. Tíðisun & teikningu</p>		<p>Br. Daga</p>	
<p>Samþykkt</p>		<p>DREKAVELLIR 36; HAFNARFJÖRDUR SÉRTEIKNINGAR - 50 HLUTI Grunnmynd þakhæðar & sneiðing A-A</p>	
<p>Rannsóð JHH</p>		<p>Teknað BH</p>	
<p>Dagsetning 23.10.2008</p>		<p>Verk nr. Meðskvæði Tekn. nr. 1:50 S-003</p>	