PRENTAÐ: 2. júní 2015 16:47:48

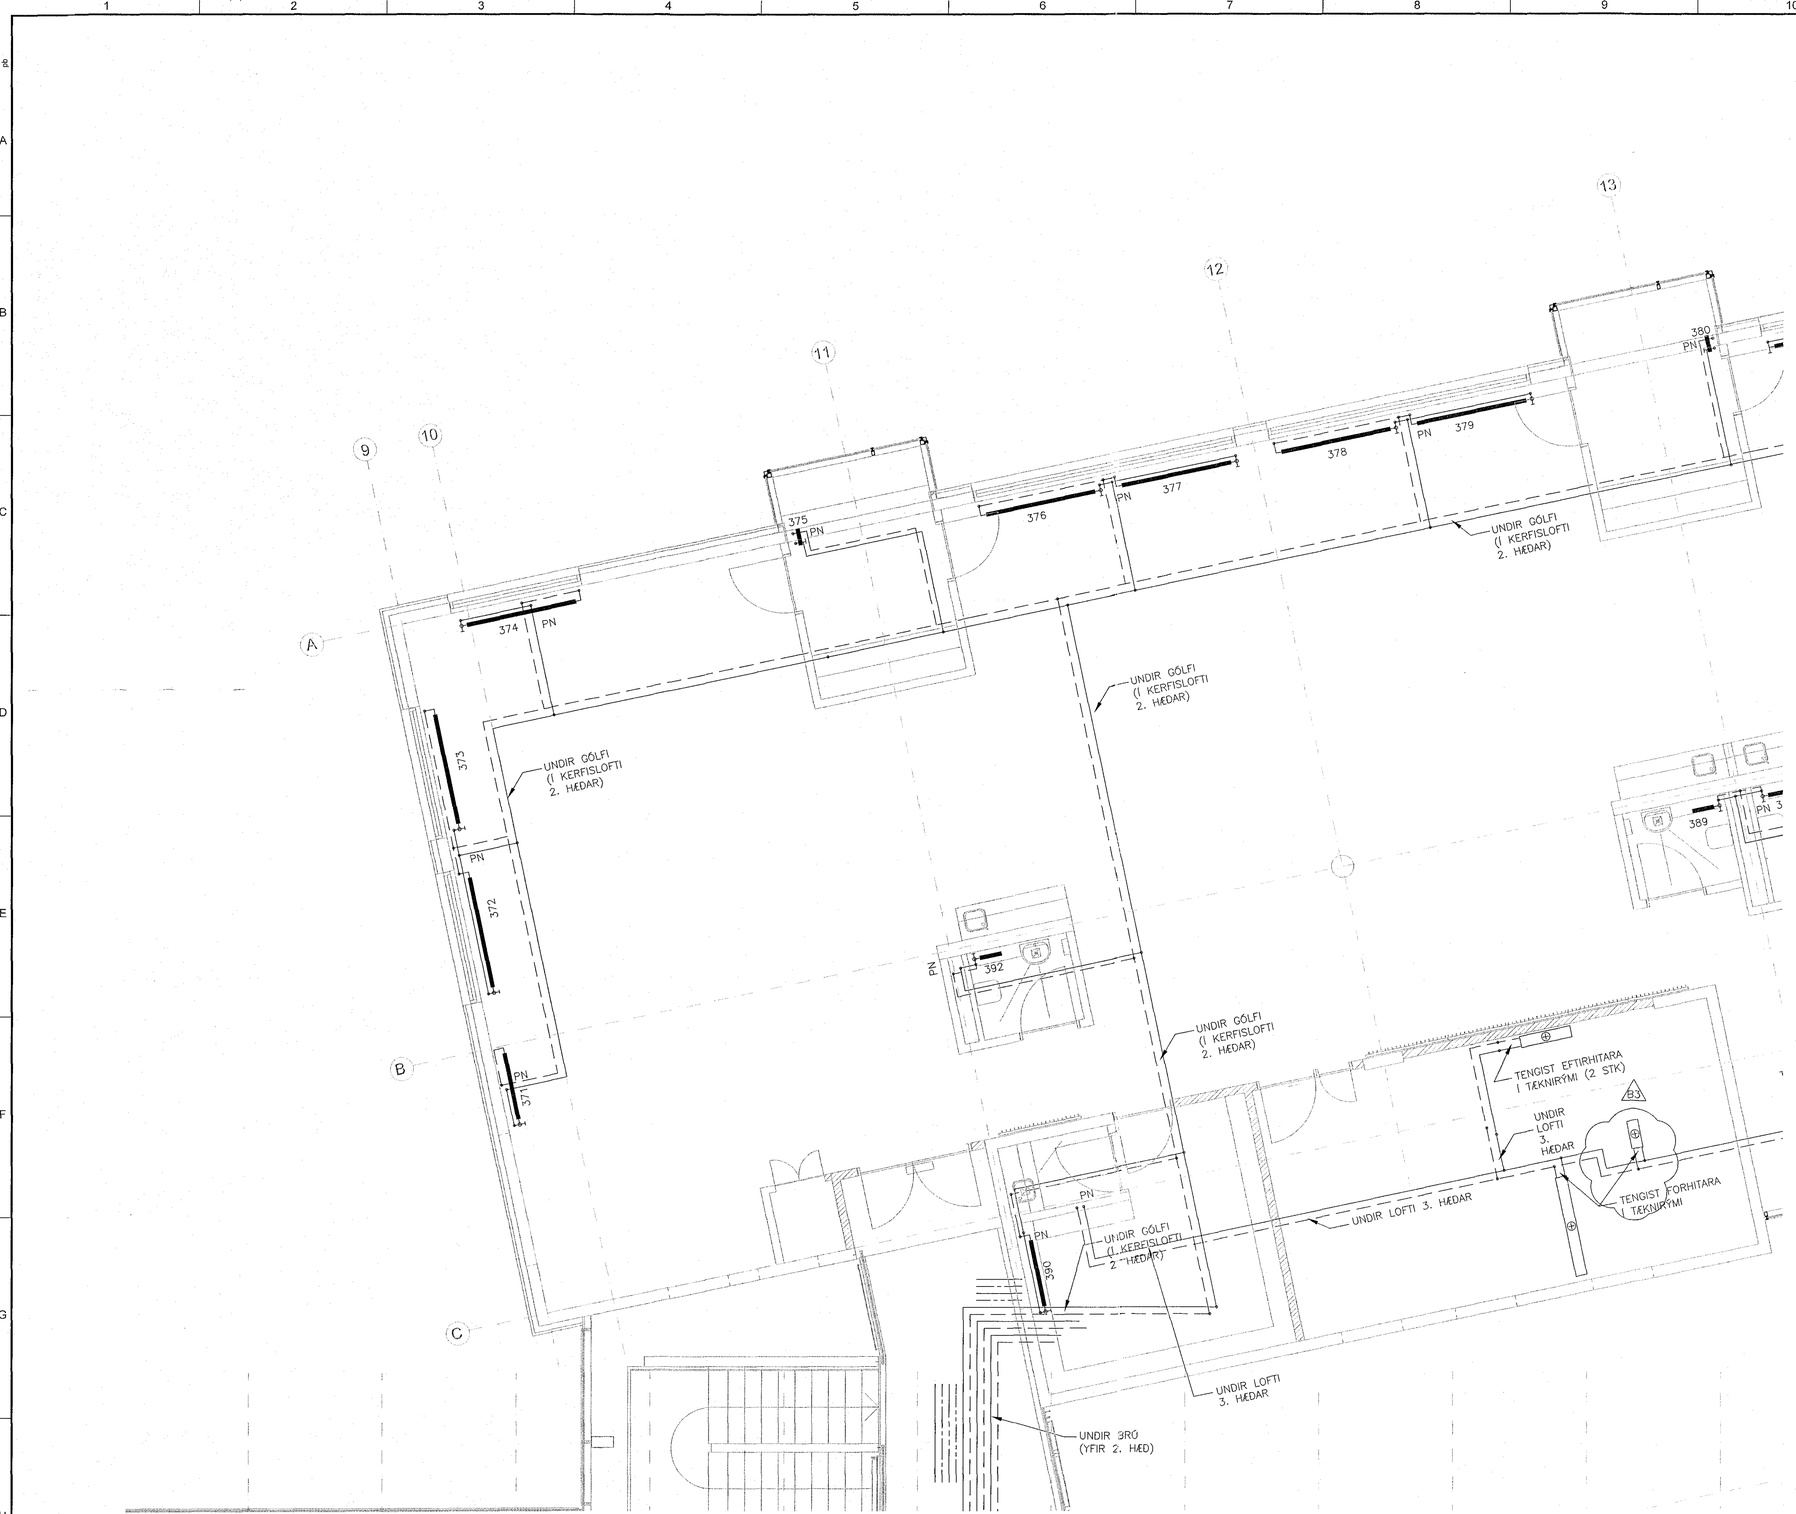

GRUNNMYND
MKV. 1

Samþykkt þann
22 JÚN 2017
Byggingarfulltrúinn í Hafnarfirði
F.h. Sigurður Steinar Jónsson

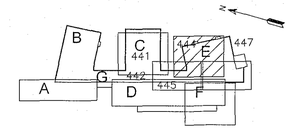

LYKILMYND

ALMENNAR SKÝRINGAR SJÁ TEIKN. P2-461

MKV. 1
0 1000 2000 3000 4000 5000
1:50 (Í A1) mm

ÚTGÁFUFERILL

ÚTG.	DAGS.	SKÝRINGAR	HANNAÐ	YFIRF.	SAMÞ.
B1	10.10.2006	BYGGINGARTEIKNING	PB	RGS	LÁ
B2	18.02.2008	NÝR GRUNNUR	PB	RGS	LÁ
R1	30.08.2008	REYNDARTEIKNING	PB	RGS	LÁ
B3	01.06.2015	TENGING AÐ EFTIRHITARA	PB	SÞ	PB

DAGS. UNDIRSKRIFTAR: 25.06.15
F.H. MANNVIT hf.: Pétur Bjarnason PB, Kt. 301269-3589

DAGS. UNDIRSKRIFTAR:
SAMÞYKKTARHÖNNUÐUR / HÖNNUNARSTJÓRI (NAFN OG KT.)

HÖNNUÐUR

MANNVIT
Urðarhvarfi 6 203 Kópavogi Sími: 422 3000 Fax: 422 3001
www.mannvit.is mannvit@mannvit.is Kt: 430572-0169

© ÖLL AFNOT OG AFRITUN TEIKNINGAR, AÐ HLUTA EÐA HEILD, ER HÁÐ SKRIFLEGU LEYFI HÖFUNDA.

HEITI VERKS

HRAUNVALLASKÓLI
DREKAVELLIR 9
220 HAFNARFJÖRÐUR

HEITI TEIKNINGAR
HITAKERFI
3. HÆÐ, GRUNNMYND

VERKNÚMER	MKV.	STÆRÐ
3.151.281	1:50	A1
TEIKNINGANÚMER		ÚTGÁFA
P2-444		B3

TÖLVUSKRÁ: S:\3-vnn\151-Hafnarfjörður\231 Hraunvallaskóli\4 innr breytingar 2015\7 TEIKNINGAR\P-PRJ\LAGNIR\P2-441-447.dwg