


PRENTAD: 2. júní 2015 18:50:54

TOLVUSKÖ: S:\vinnu\151-Hraunvallasól inni beygjar\20157-TEKNIINGAR\APPLAUNIR\1-621.dwg




Samþykkt þann
22 JUN 2017
Byggingarfulltrúinn í Hraunvallasól
F.h. Sigurður Steinar Jónsson

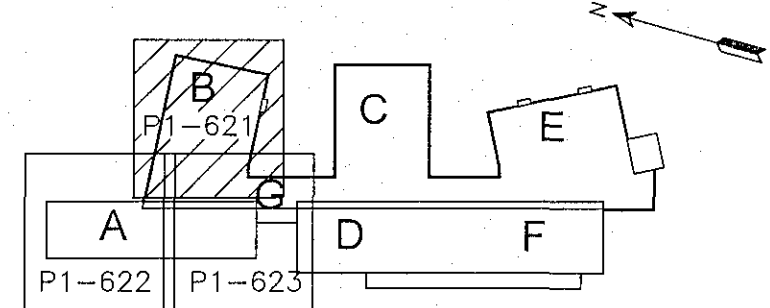

LYKILMYND

ALMENNAR SKÝRINGAR SJÁ TEKNINGU P0-601

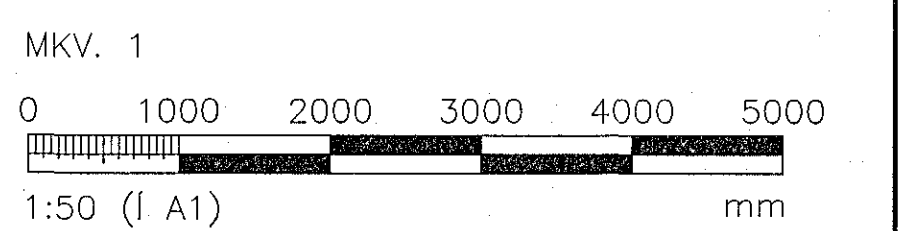

ÚTGÁFUFERILL					
ÚTG.	DAGS.	SKÝRINGAR	HANVÆÐ	YFRF.	SAMB.
B1	03.08.2005	BYGGINGARTEKNIÐING	PB	RGS	LÁ
B2	08.02.2006	ÚÐURUM BÆTT VÍÐ	PB	RGS	LÁ
B3	01.06.2015	ÚÐARAR FÆRÐIR OG 1 FJARLÆGÐUR	PB	SÍÐ	PB

DAGS. UNDRISKRIFTAR: 25.06.15
F.H. MANNVIT hf.
Félag Bjarnar
Kr. 30126-3589
SAMRÆMIÐ: HÖNNUNÐUR / HÖNNUNARSTJÓRI (NAFN OG KT.)
HÖNNUNÐUR: *Ólafur Þorgeirsson*



HETTIVERRIS
HRAUNVALLASKÓLI
DREKAVELLIR 9
220 HAFNARFJÖRÐUR

HETTI TEKNIÐINGAR
VATNSÚÐAKERFI
1. HÆÐ GRUNNMYND

VERKNÚMUR	3.151.281	MKV.	1:50	STÆRÐ	A1
TEKNIÐINGANÚMUR	P1-621	ÚTGÁFA			B3

GRUNNMYND
MKV. 1