



PRENTAD: 2. júní 2015 18:47:48

TOLVUSÓÐL: S:\3-vinnu\15-Hafnarfjörður\081-Hraunvallasaskóli innviðar\teikningar\p2-444-grunnmynd.dwg

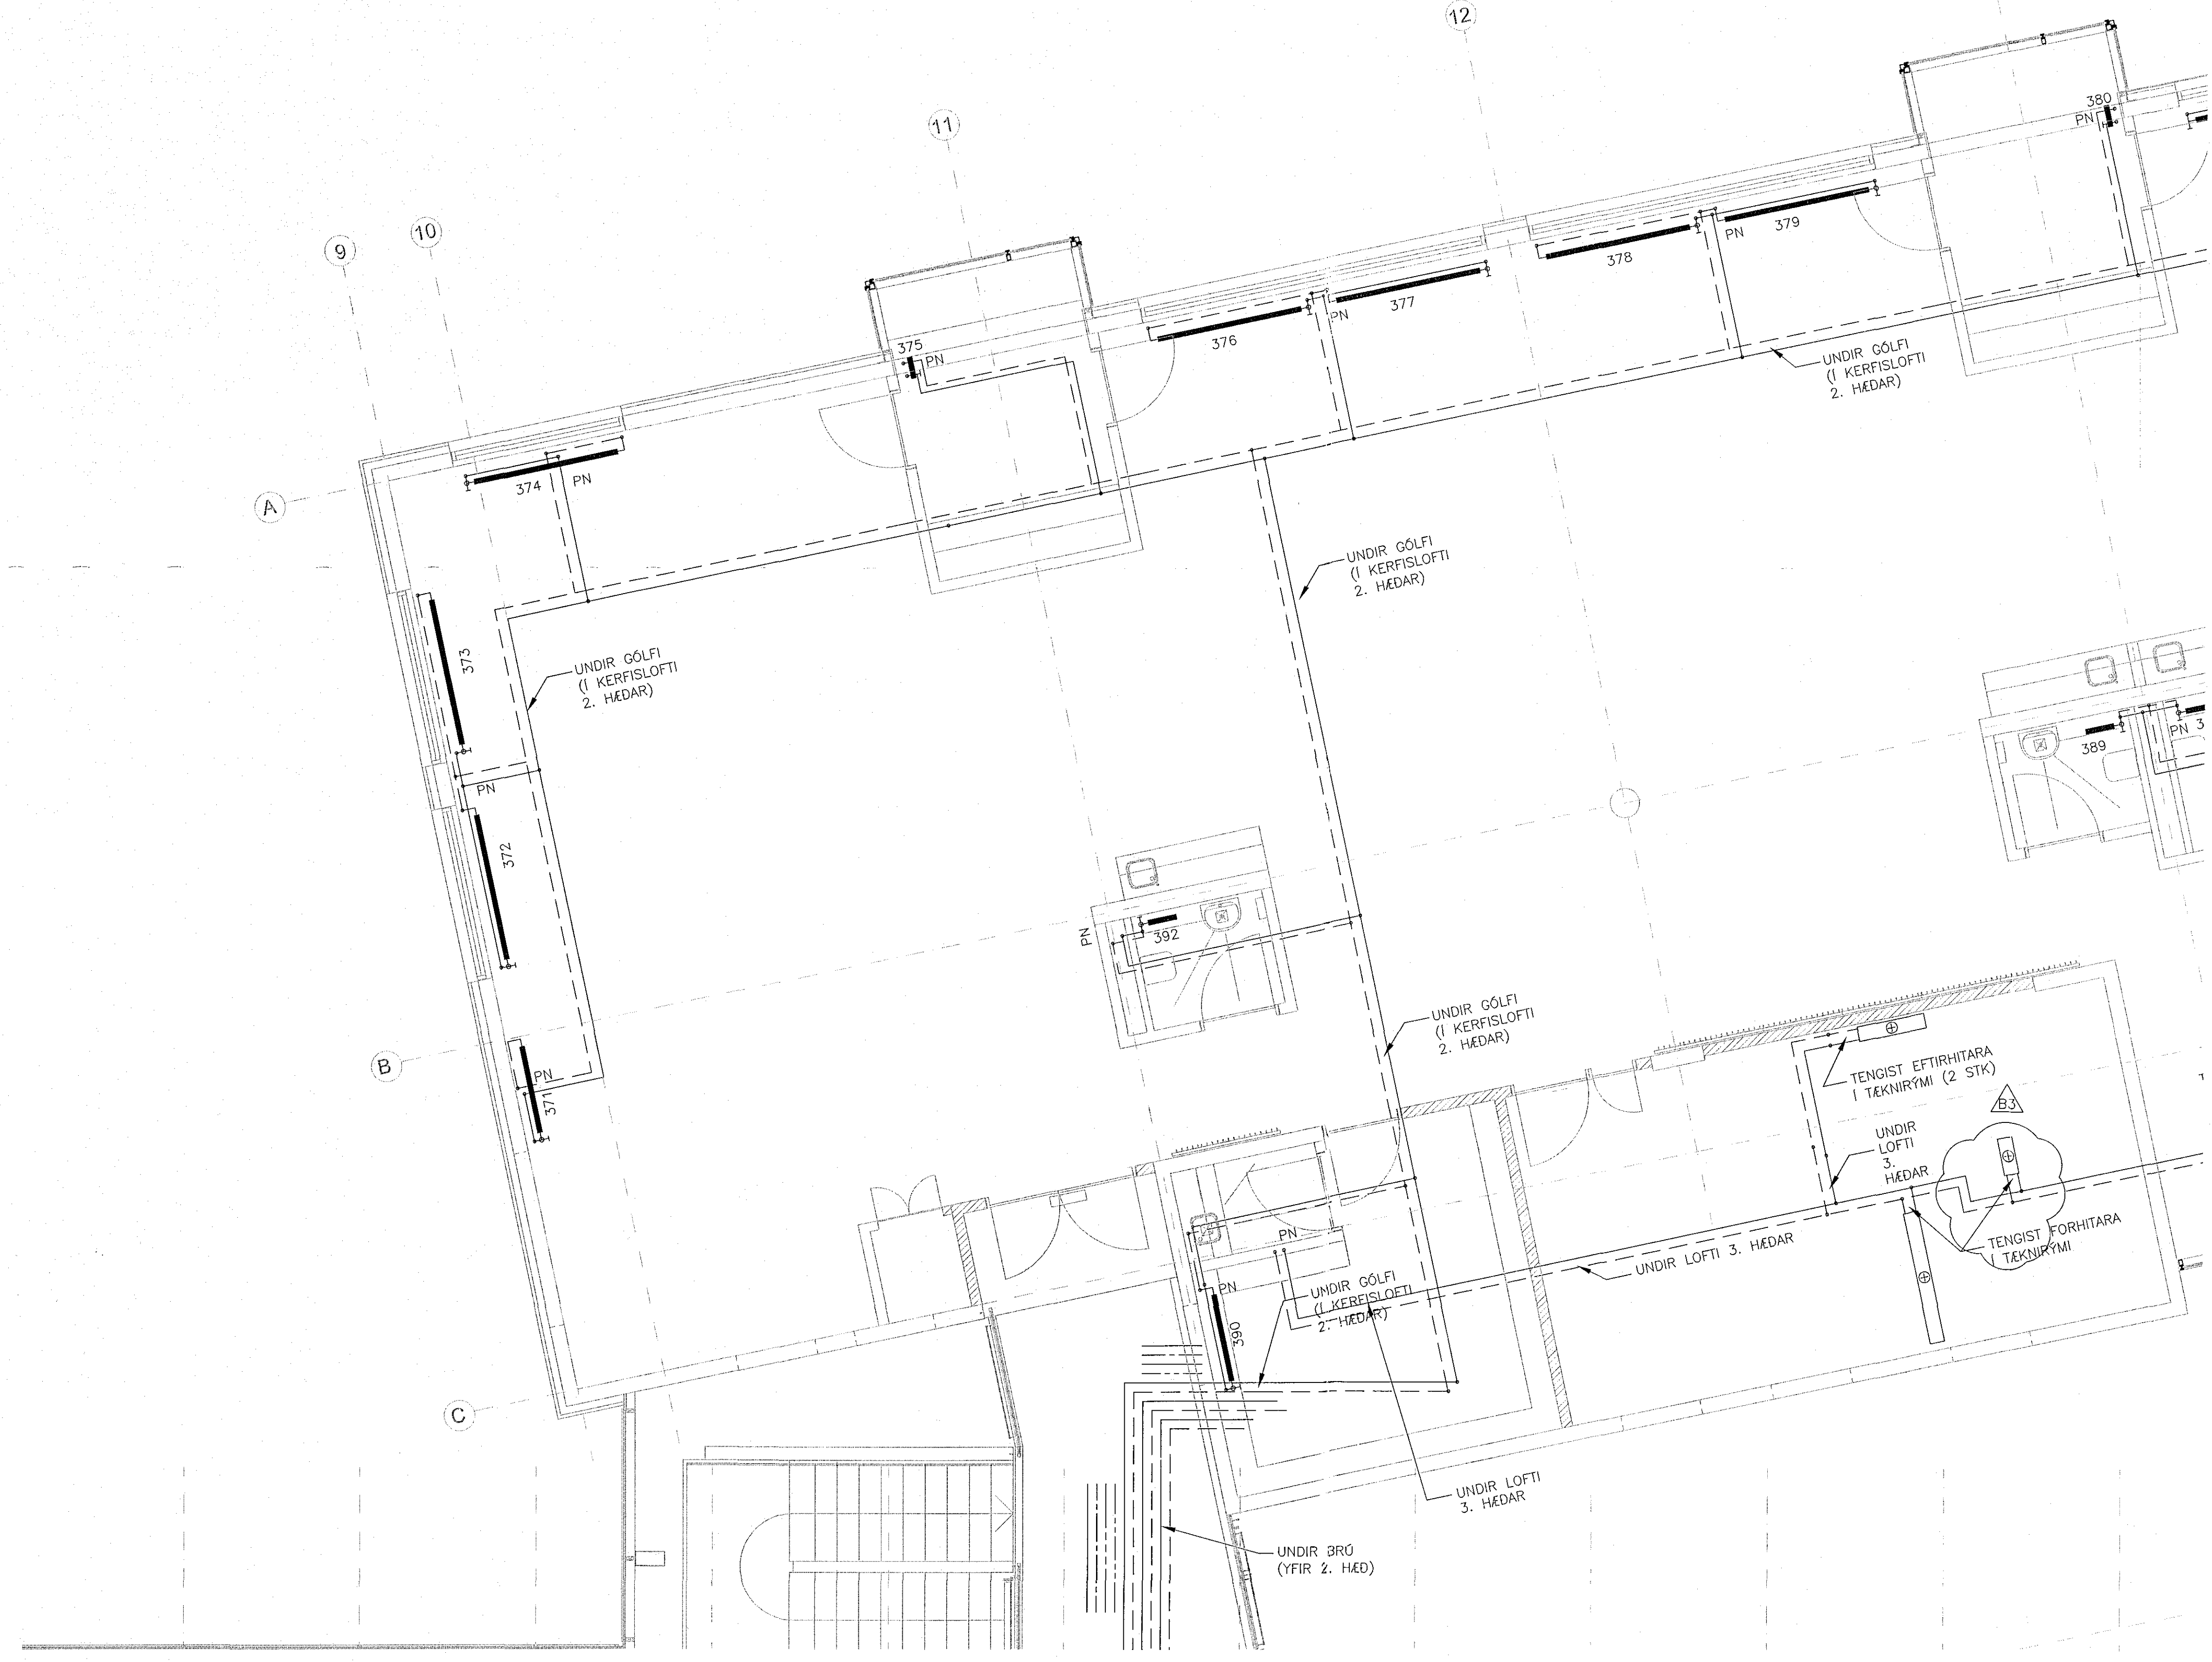


GRUNNMYND  
MKV. 1

Samþykkt þann  
22 JUN 2017  
Byggingarfulltrúi  
P.H. Sigurður Svanur

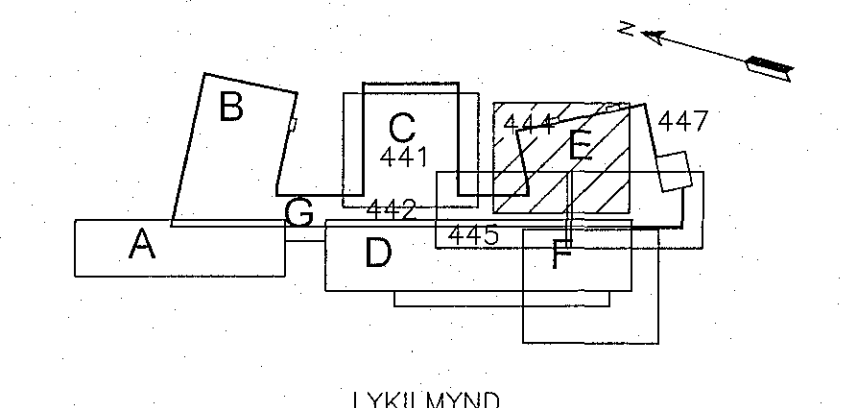

ALMENNAR SKÝRINGAR SJÁ TEIKN. P2-461

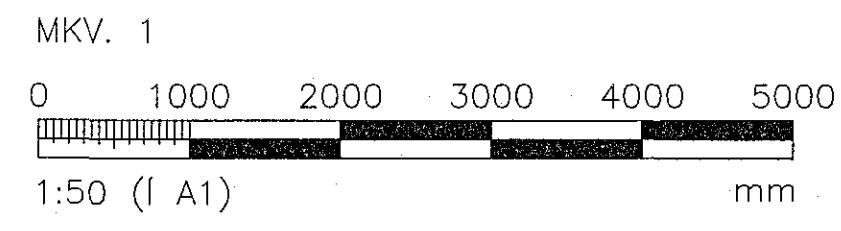

ÚTGÁFUFRILL					
ÚTG.	DAGS.	SKÝRINGAR	HANNAÐ	YFRF.	SAMP.
B1	10.10.2006	BYGGINGARTEIKNING	PB	RGS	LÁ
B2	18.02.2008	NÝR GRUNNUR	PB	RGS	LÁ
R1	30.08.2008	REYNDARTEIKNING	PB	RGS	LÁ
B3	01.06.2015	TENGING AD EFTIRHITARA	PB	SIP	PB

DAGS. UNDRISKRIFTAR: 25.06.15  
F.H. MANNVIT M.  
Pétur Björnsson  
Kt. 301260-3559  
DAGS. UNDRISKRIFTAR: SAURRÉNGINGARHÖNNUNUR / HÖNNUNARSTJÓRI (NAFN OG KT.)  
HÖNNUNUR: *Anna Þorvaldur*

**MANNVIT**  
Undarhvarfi 6 203 Kópavogi Sími: 422 3000 Fax: 422 3001  
www.mannvit.is mannvit@mannvit.is Kt: 430572-0169  
© ÖLL AFMÓT OG AFMÓTUN TEGNINGAR, AD HVAUTA EBBU HELD. ÖF HAD SKRIFLEGGU LEYFTI HÖFUNDA.

HEITI VERKS  
**HRAUNVALLASKÓLI**  
DREKAVELLIR 9  
220 HAFNARFJÖRÐUR

HEITI TEIKNINGAR HITAKERFI 3. HÆÐ, GRUNNMYND	VERKUNUMER 3.151.281	MKV. 1:50	STÆRD A1
	TEIKNINGANUMER P2-444		ÚTGÁFA B3