



Samþykkt þann
22 JUN 2017
Byggingarfulltrúinn í Hafnarfirði
F.h. Sigurður Steinar Jónsson

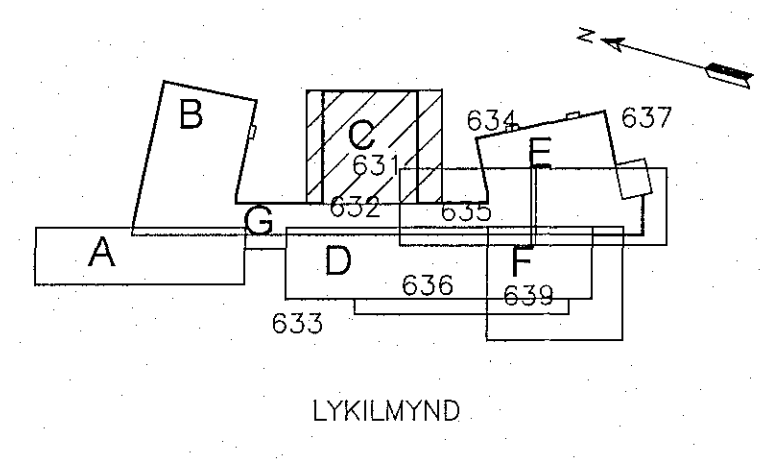

ALMENNAR SKÝRINGAR SJÁ TEIKN. P2-601

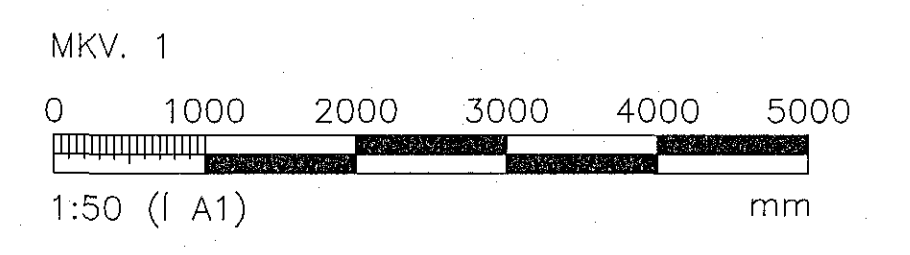

ÚTGÁFUFERILL					
ÚTG.	DAGS.	SKÝRINGAR	MANND.	YFRF.	SAMB.
B1	10.10.2006	BYGGINGARTEIKNING	PB	RGS	LÁ
B2	01.03.2007	SNID	PB	RGS	LÁ
B3	26.04.2007	BRUNASLÖNGU BETT VIÐ	PB	RGS	LÁ
B4	30.07.2007	ÚÐARA OG LÖGN BREYTT ÚÐARAR FÆRDIR	PB	RGS	LÁ
R1	30.08.2008	REYNDARTEIKNING	PB	RGS	LÁ
B5	01.06.2015	ÚÐARAR FÆRDIR	PB	SIP	PB

DAGS. UNDRISKRIFTAR F.H. MANNVIT hf. **MANNVIT** hf.
25.06.15
Félag Bjarnanna PB
Kt. 301 209-5389


DAGS. UNDRISKRIFTAR SAMRÆMINGA- OG TÆKNISSTJÓRNUNARSTJÓRN (NAFN OG KT.)
Anna Þorgrímsdóttir

HÖNNUÐUR
MANNVIT
Útdarharfi 6 203 Kópavogi Sími: 422 3000 Fax: 422 3001
www.mannvit.is mannvit@mannvit.is Kt: 430572-0169
© ÖLL AFRÖT OG AFRITUN TEIKNINGAR, AD HLUFTA EÐA HEILD, ER HÁÐ SKRIFLEGGU LEYFI HÖFUNDA.

HEITI VERKS
HRAUNVALLASKÓLI
DREKAVELLIR 9
220 HAFNARFJÖRÐUR

HEITI TEIKNINGAR
VATNSÚÐAKERFI
2. HÆÐ GRUNNMYND

VERKNUMER	3.151.281	MKV.	1:50	STÆRD	A1
TEIKNINGANUMER	P2-631	ÚTGÁFA			B5

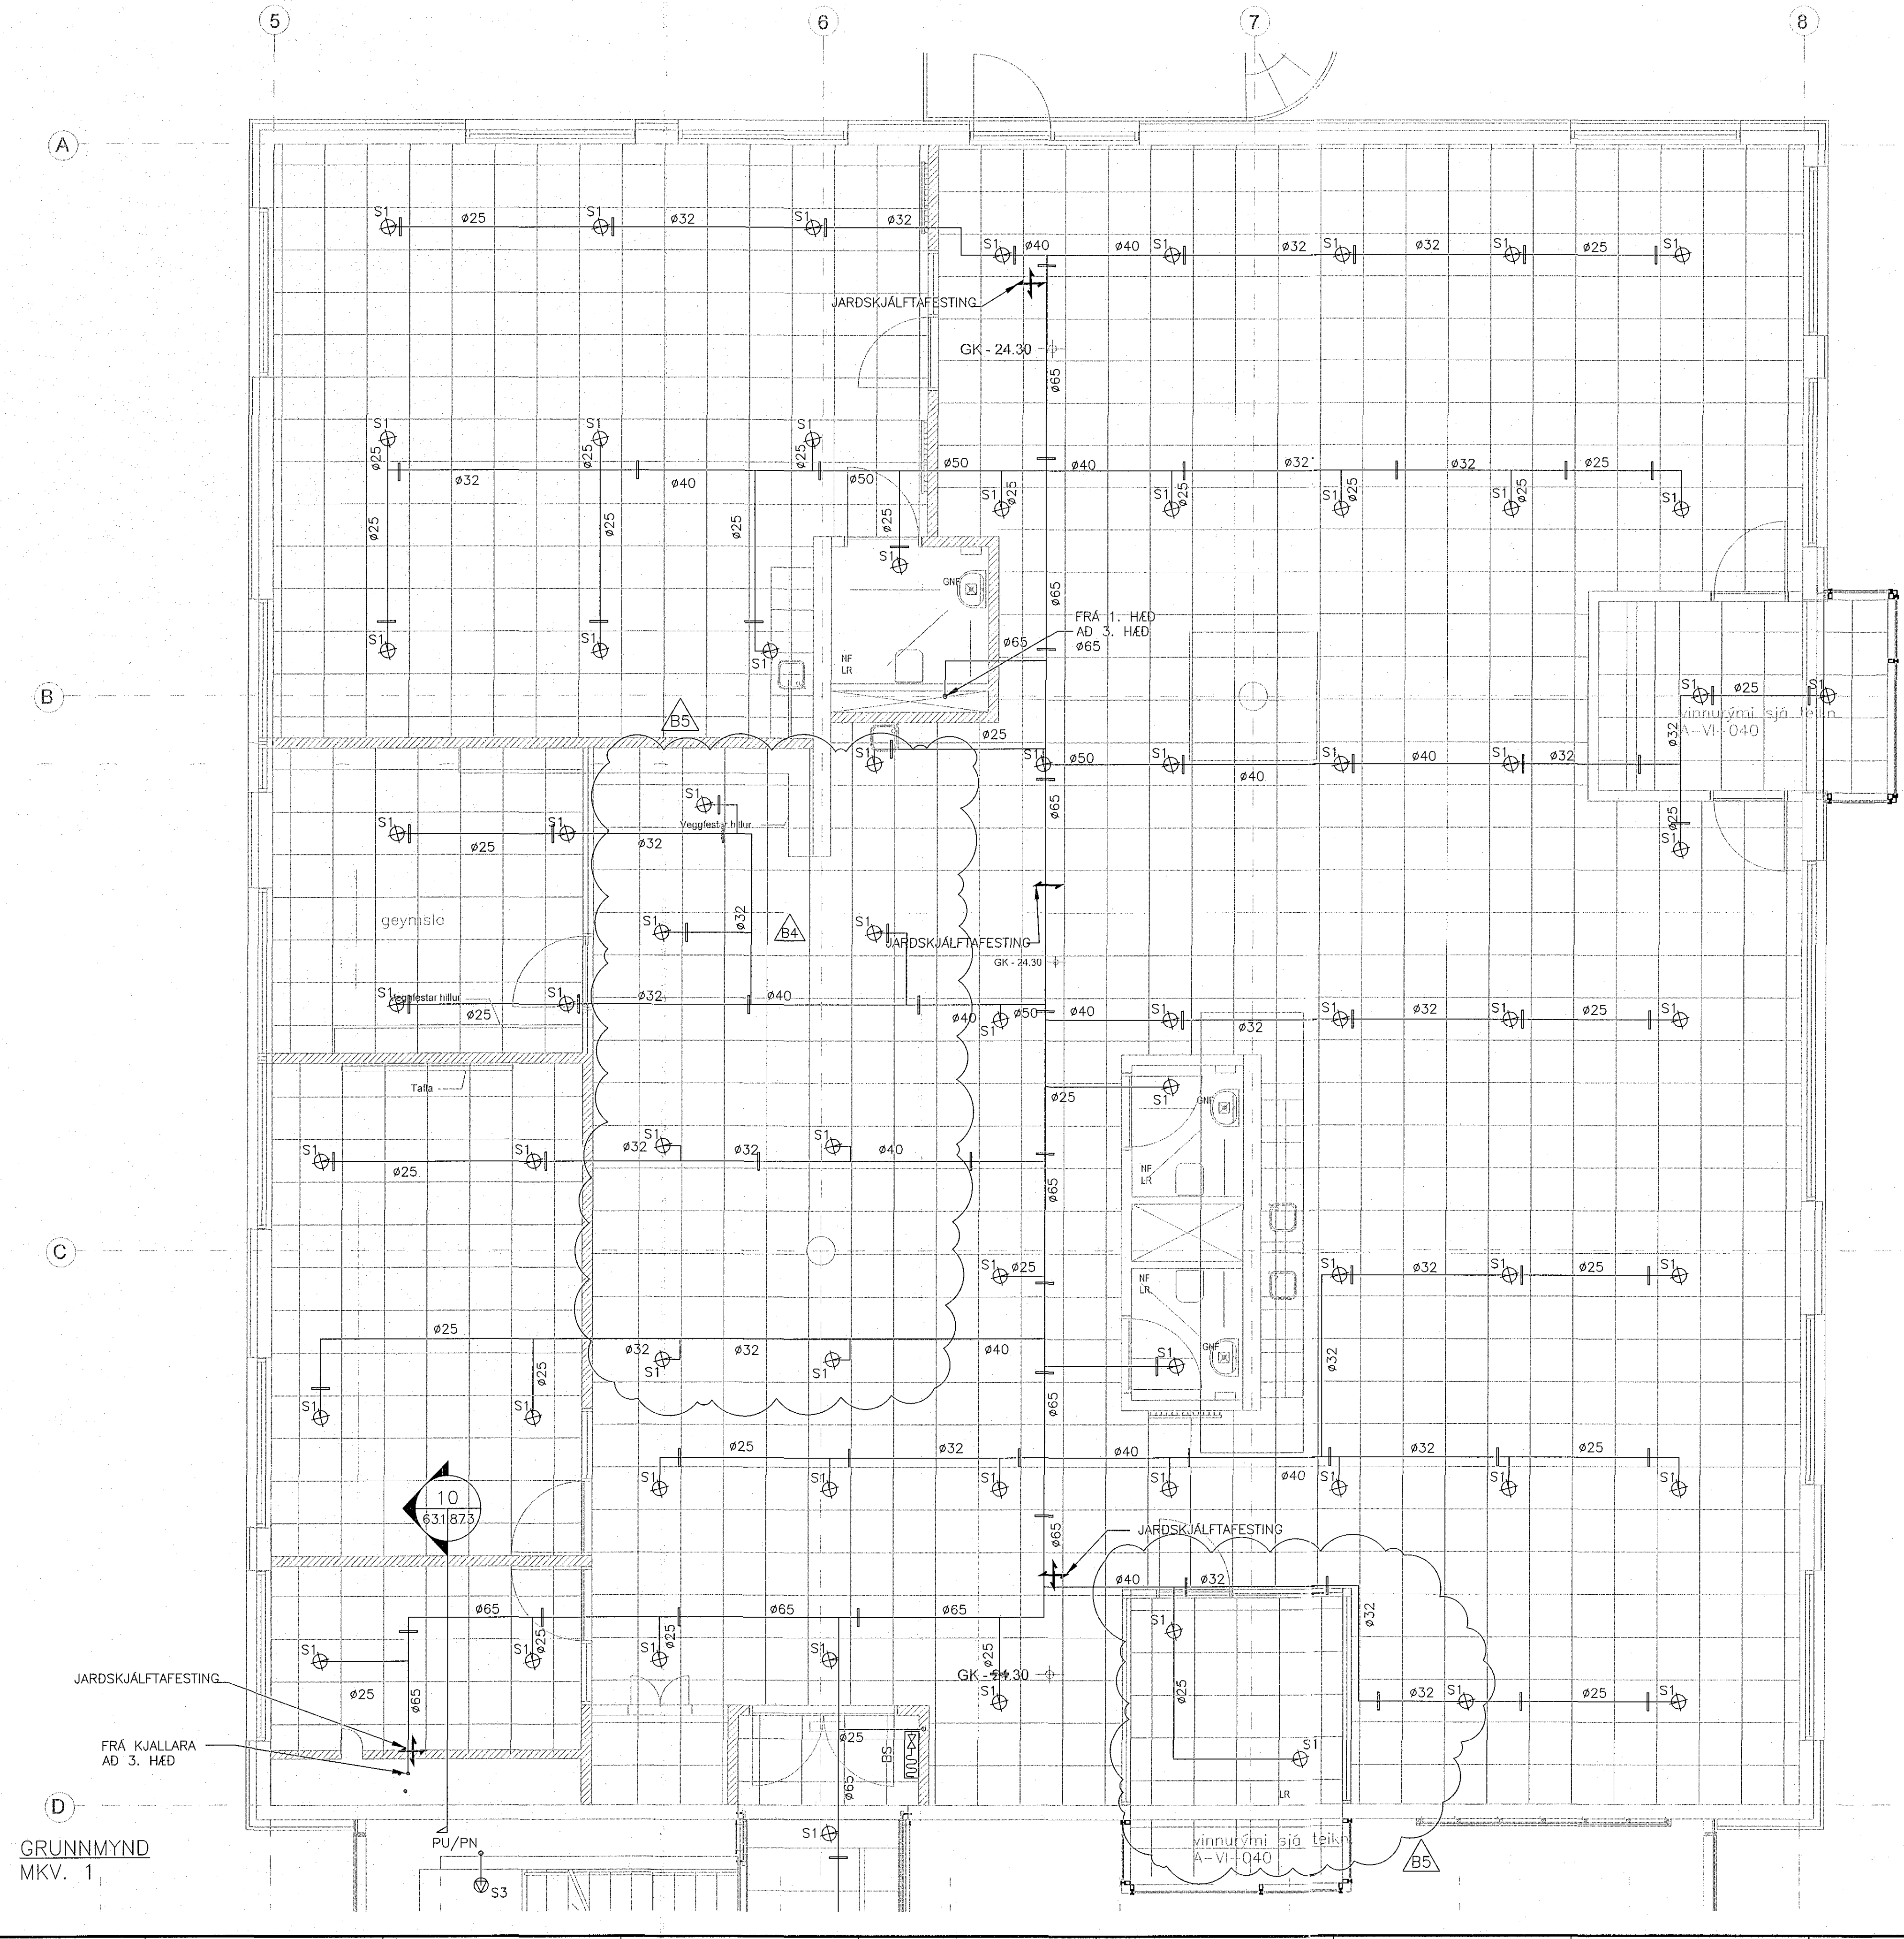

GRUNNMYND
MKV. 1