



Samþykkt bann
22 JUN 2017
Byggingarfulltrúinn í Hafnarfjörð
F.h. Sigurður Steinar Jónsson

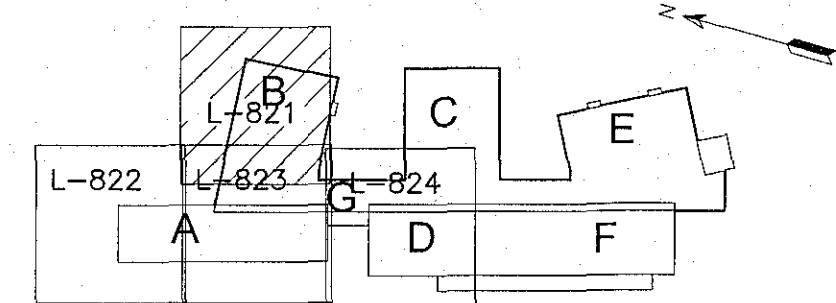

LYKILMYND

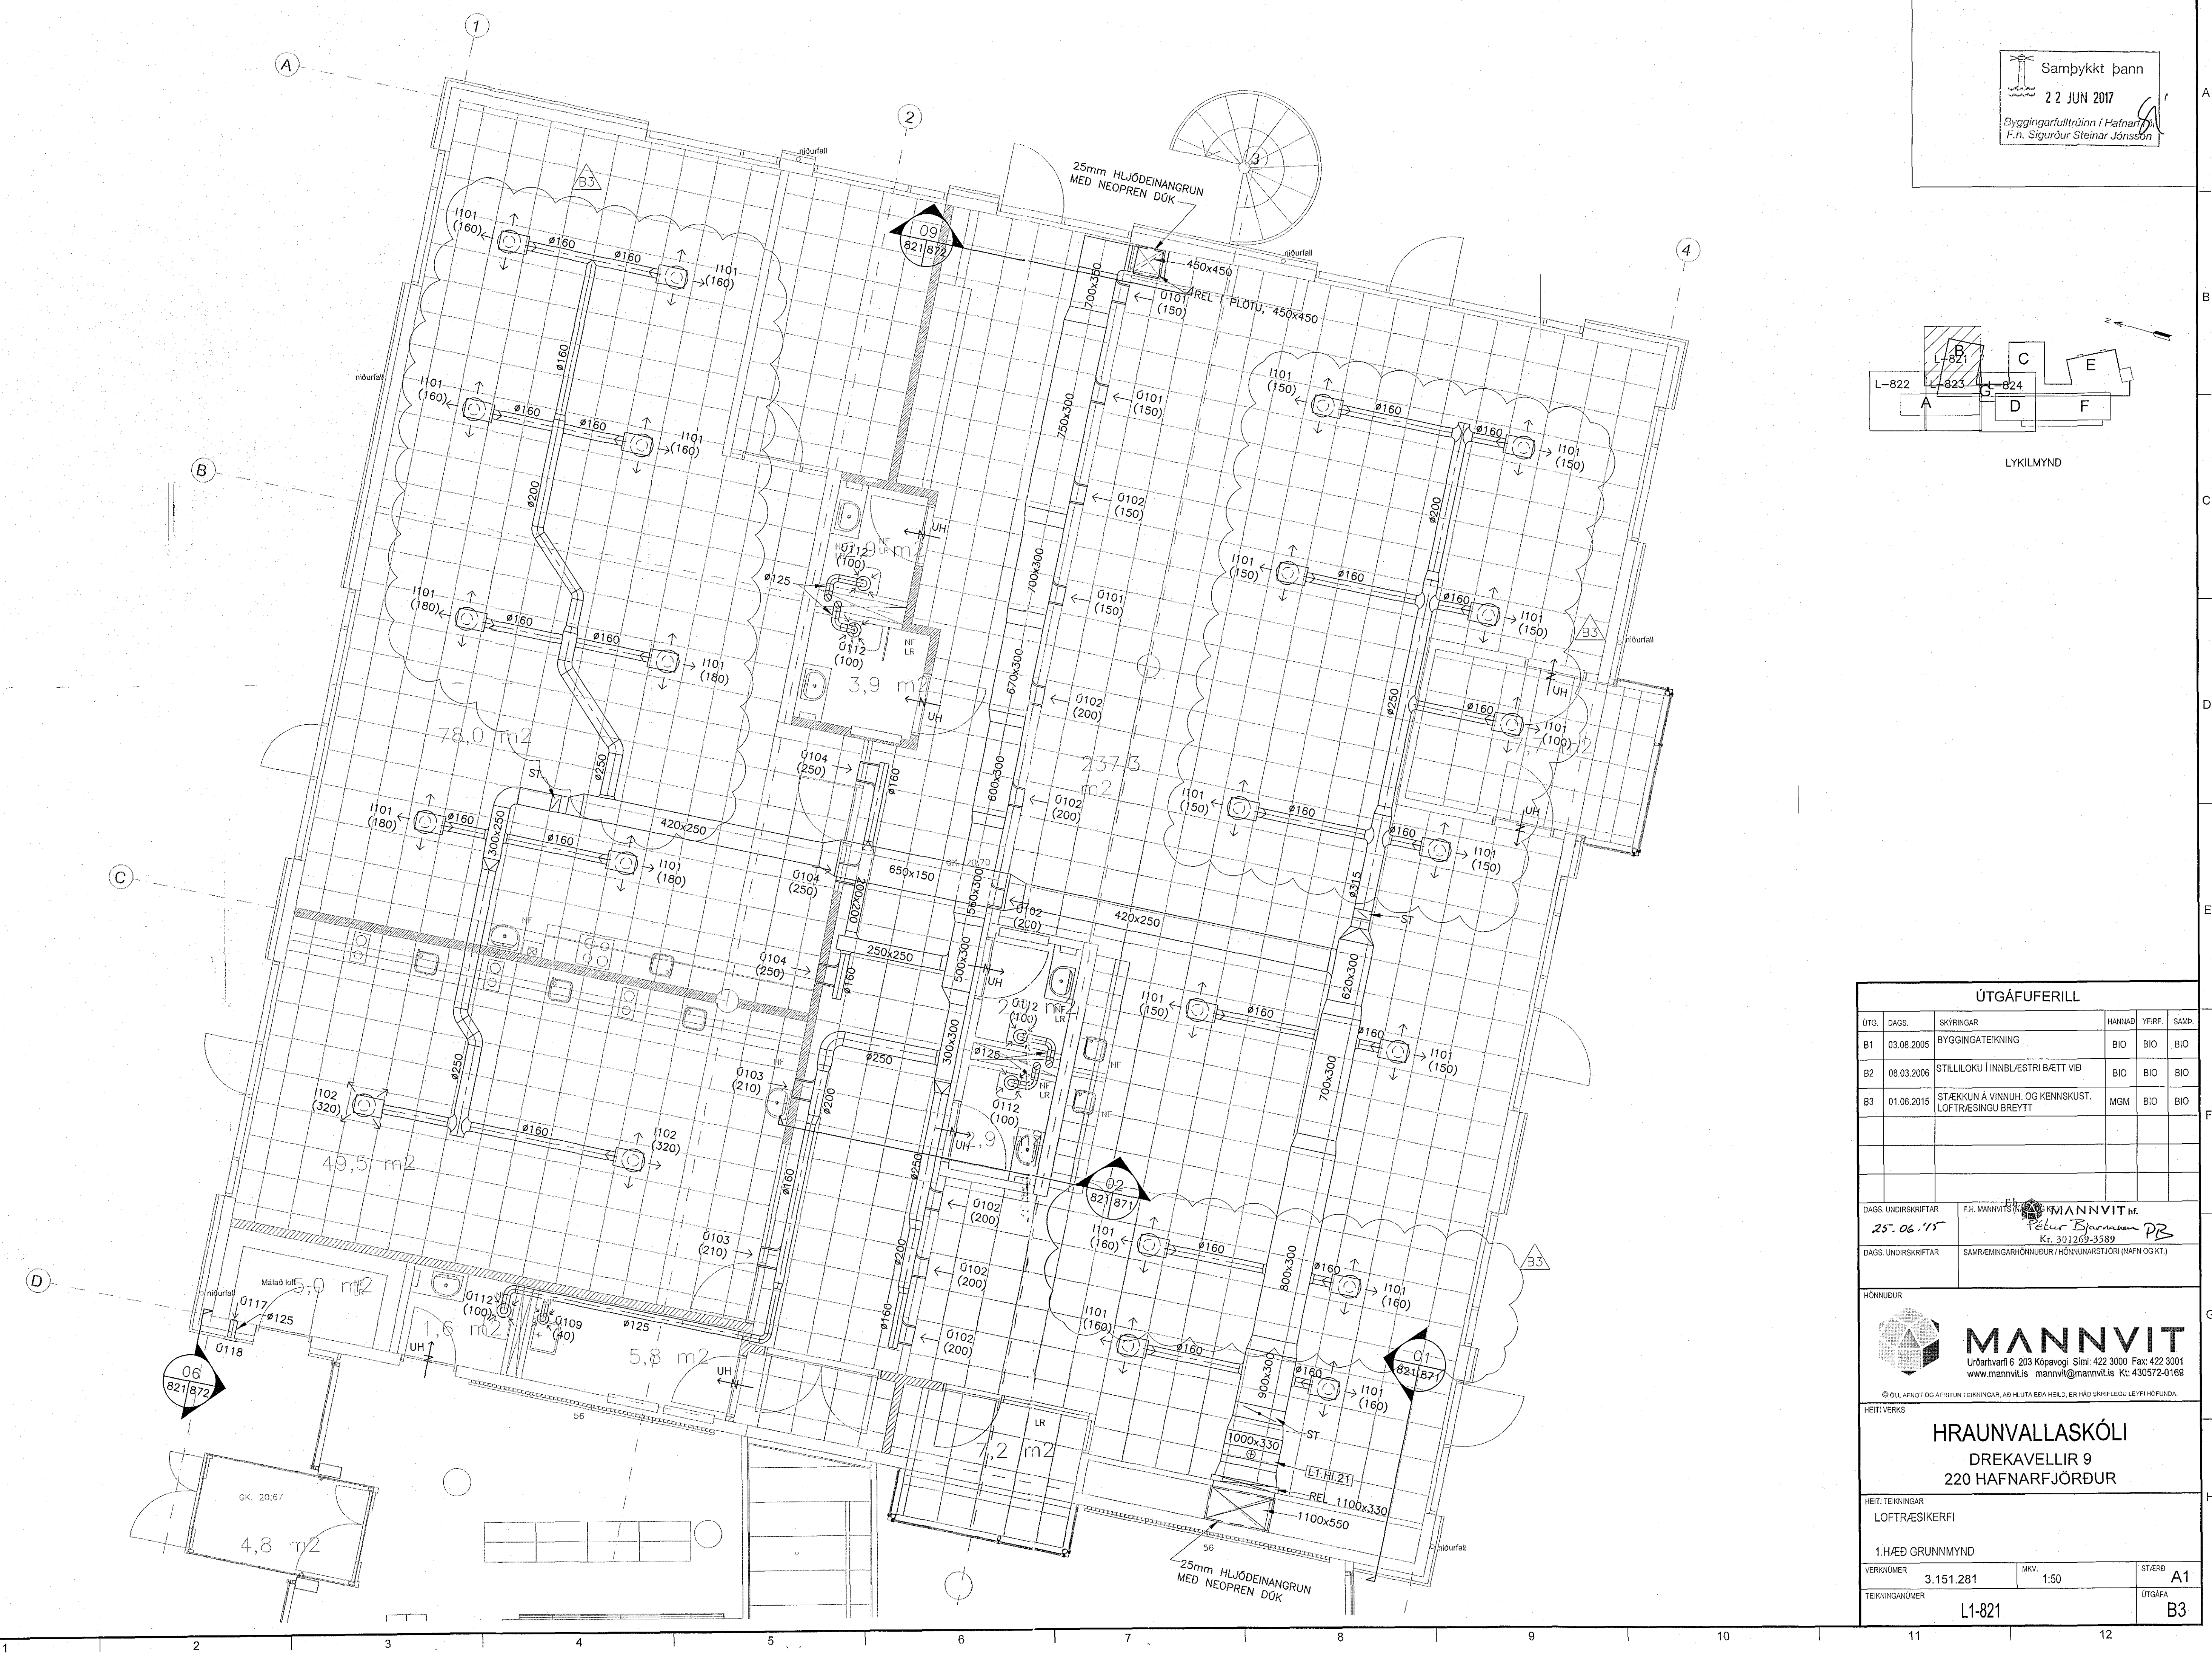

ÚTGÁFUFRILL					
ÚTG.	DAGS.	SKYRINGAR	HANNAÐ	YFRF.	SAMP.
B1	03.08.2005	BYGGINGATEKNING	BIO	BIO	BIO
B2	08.03.2006	STILLILOKU Í INNBLÆSTRI BÆTTI VIÐ	BIO	BIO	BIO
B3	01.06.2015	STÆKKUN Á VINNUH. OG KENNISKUST. LÖFTRÆSINGU BREYTT	MGM	BIO	BIO

DAGS. UNDRISKRIFTAR F.H. MANNVIT M.
25. 06. '15
DAGS. UNDRISKRIFTAR SAMRÆMINGARHÖNNUDUR Í HÖNNUNARSTJÓRI (NAFN OG KT.)

HÖNNUDUR

MANNVIT
Lúðarhvarfi 6 203 Kópavogi Sími: 422 3000 Fax: 422 3001
www.mannvit.is mannvit@mannvit.is Kt: 430572-0169

© ÖLL AFMÖT OG AFTRIFUR TÆPINGSAR, AD HEUTA BEA HELD, ER HÁÐ SKRIFLEGGU LEYFI HÖNNUNDA.

HEITI VERKS
**HRAUNVALLASKÓLI
DREKAVELLIR 9
220 HAFNARFJÖRÐUR**

HEITI TEIKNINGAR
LÖFTRÆSISKERFI

1.HÆÐ GRUNNMYND

VERKÖNUMER	3.151.281	MKV.	1:50	STÆRD	A1
TEIKNINGUNUMER	L1-821	ÚTGÁFA			B3