
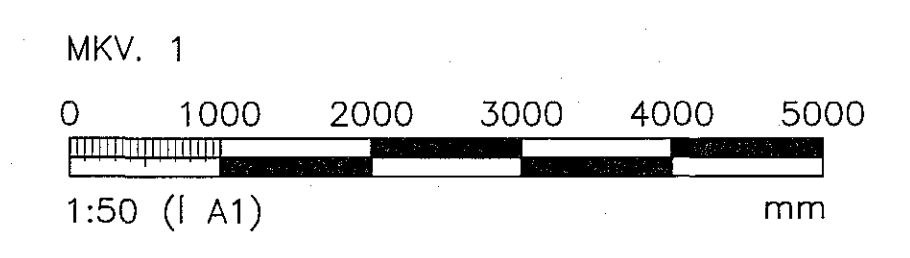


LYKILMYND

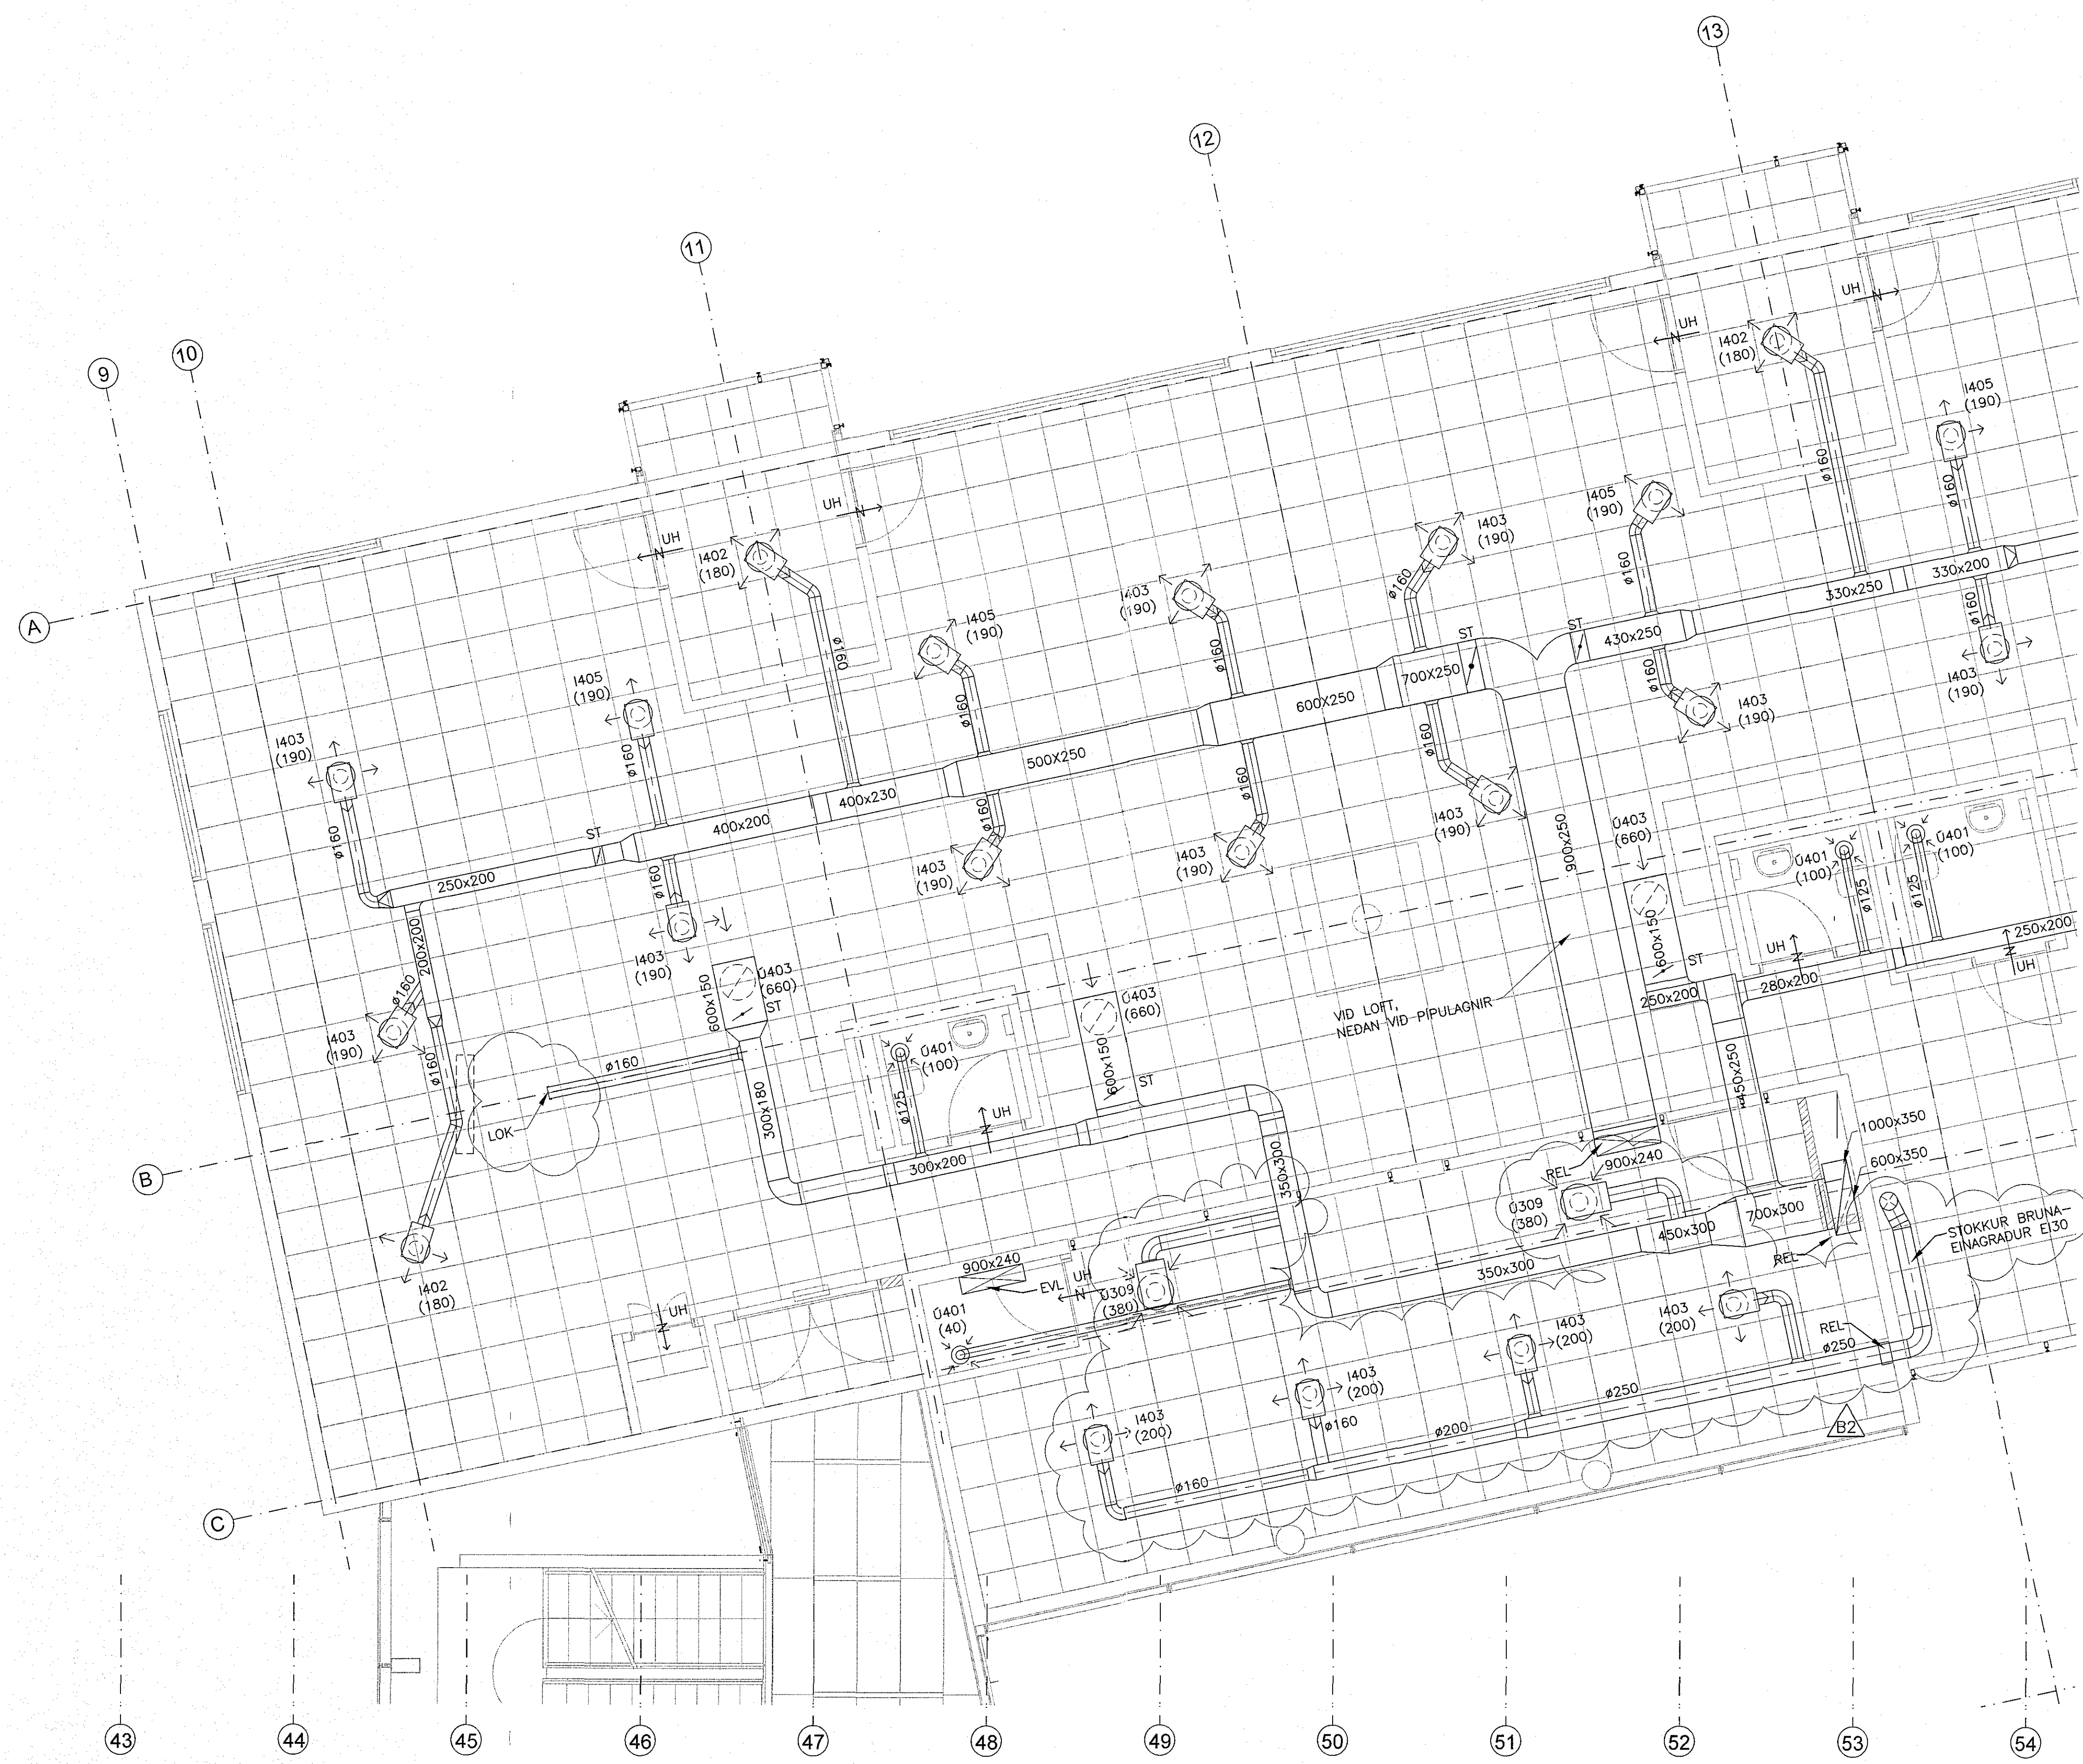

ÚTGÁFUFERILL					
ÚTG.	DAGS.	SKYRINGAR	HANNAÐ	YFIRF.	SAMR.
B1	12.12.2006	BYGGINGATEIKNING	BIO	BID	BIO
R1	18.07.2008	REYNDARTEIKNING	BIO	BIO	BIO
B2	01.08.2015	LOFTRÆSING Í NÝRRI KENNISLUSTOFU	MGM	BIO	BIO

DAGS. UNDIRSKRIFTAR F.H. MANNVIT ht.
25.06.15
Pjetur Björnsson PB
101260-3399

DAGS. UNDIRSKRIFTAR SAMRÆMINGARHÖNNUNUR / HÖNNUNARSTJÓRI (NAFN OG KT.)
Sinnur Björnsson

HÖNNUNUR

MANNVIT
Útbúðarvartí 6 203 Kópavogi Sími: 422 3000 Fax: 422 3001
www.mannvil.is mannvil@mannvil.is Kt: 430572-0169

© ÖLL AFNOT OG AFRITUN TÆKNINGAR, AD HELTA EDA HEILD, ER HÁÐ SKRIFLEGGU LEYFI HÖFUNDA.

HEITI VERKS
HRAUNVALLASKÓLI
DREKAVELLIR 9
220 HAFNARFJÖRÐUR

HEITI TÆKNINGAR
LOFTRÆSIKERFI

2. HÆÐ GRUNNMYND

VERKNUMER 3.151.281 MKV. 1:50 STÖÐ B1
TEIKNINGANUMER L2-834 ÚTGÁFA B2

GRUNNMYND
MKV. 1