


PRENTAD: 1. júní 2015 14:45:39

Sambýkkt þann
22 JUN 2017
Byggingarfulltrúinn í Hafnarfjörð
F.h. Sigurður Steinar Jónsson

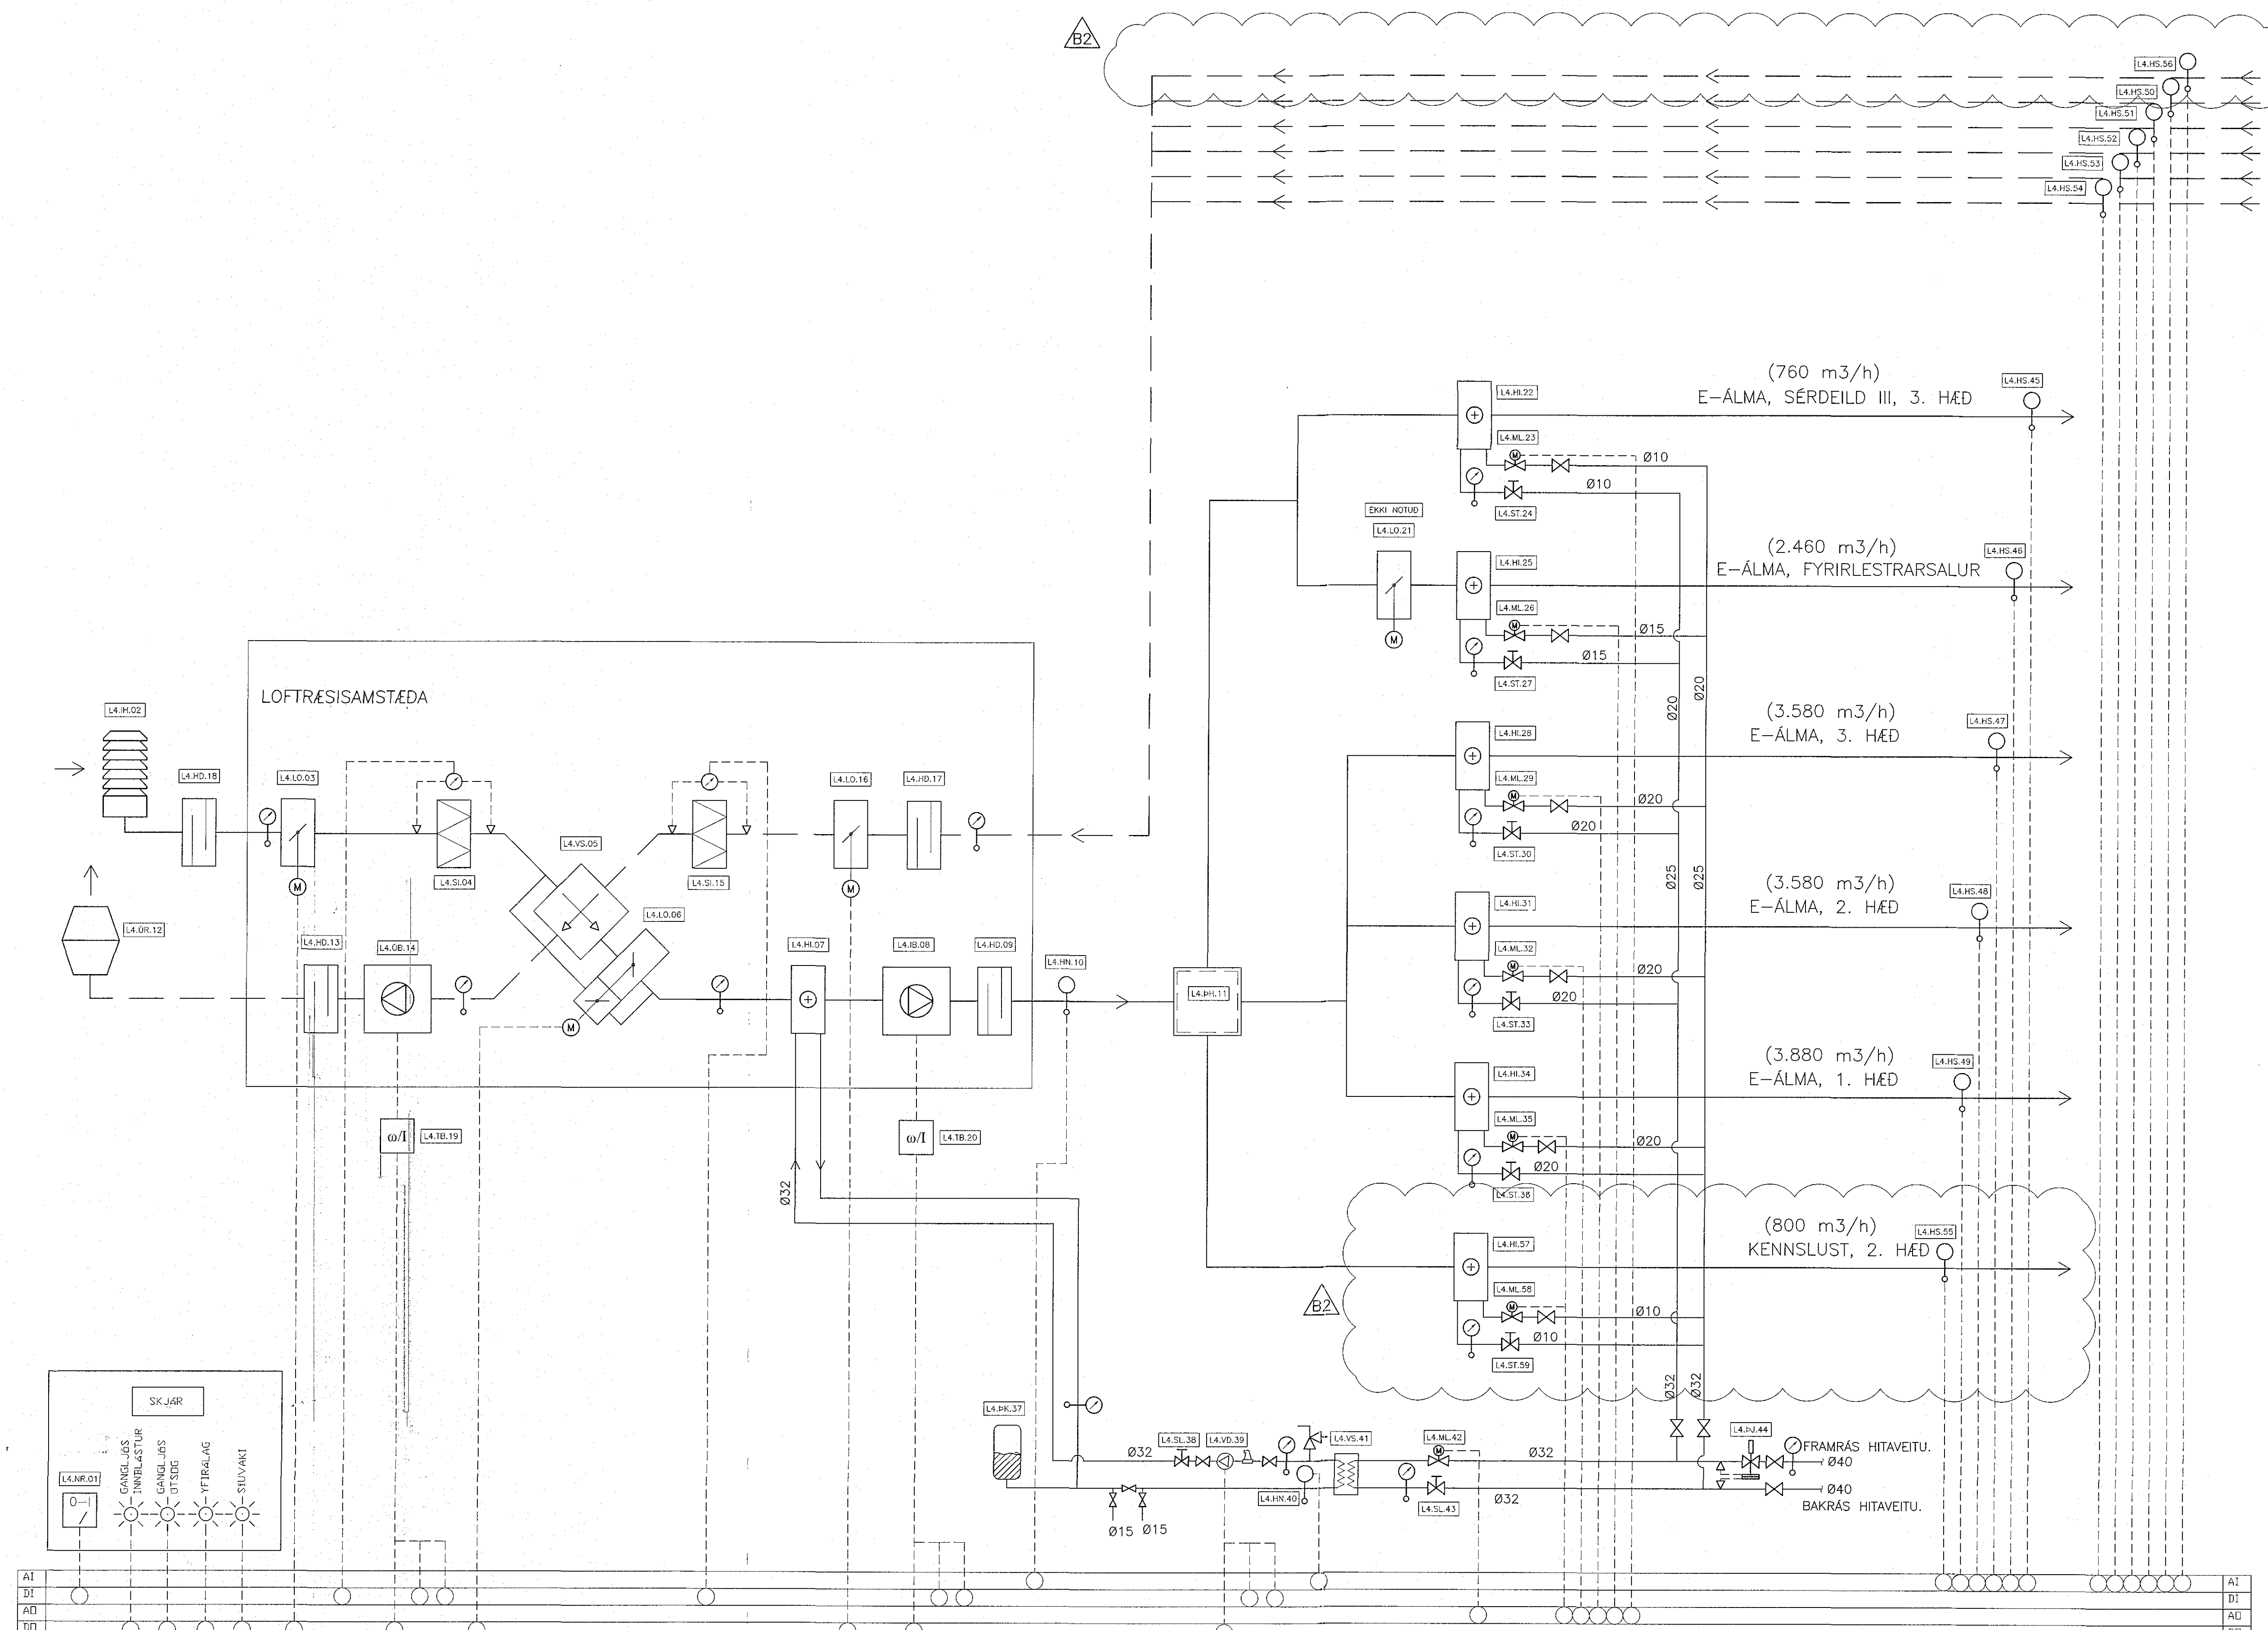

SKÝRINGAR Á TÁKNUM Í KERFISMYND:

- MELISTADUR FYRIR ÞRÝSTING
- MELISTADUR FYRIR HITASTIG
- MELISTADUR FYRIR RAKASTIG.
- ÖRYGGISLOKI
- LOFTSKILJA
- STJÓRNTEKI, MÓTOR EDA SKYNNJARI
- VÍSANDI MELIR
- AO SAMFELT ÚTMERKI (ANALOG OUT)
- AI SAMFELT INNMERKI (ANALOG IN)
- DO TVÍSTÖÐUÚTMERKI (DIGITAL OUT)
- DI TVÍSTÖÐUINNMERKI (DIGITAL IN)
- INNBLÁSTURSLÖFT
- ÓTSOGSLOFT
- VATNSLÖGN
- STÝRIMERKI

ÚTGÁFUFERILL

ÚTG.	DAGS.	SKÝRINGAR	HANNAÐ	YFIRF.	SAMP.
B1	12.12.2006	BYGGINGATEIKNING	BIO	BIO	BIO
R1	18.07.2008	REYNDARTEIKNING	BIO	BIO	BIO
B2	01.06.2015	GREIN AD NYRRI KENNSLUSTOFU Á ANNARI HÆÐ	MGM	BIO	BIO

DAGS. UNDRISKRIFTAR: F.H. MANNVIT hf. *Pjetur Bjarnason* 25.06.15

DAGS. UNDRISKRIFTAR: SAMRÆMINGSFRÖNNUÐUR / HÖNNUNARSTJÓRI (NAFN OG KT.) *Árni Þorgeirsson*

HÖNNUÐUR

MANNVIT
 Útbær 6 203 Kópavogur Sími: 422 3000 Fax: 422 3001
 www.mannvil.is mannvit@mannvil.is Kl. 430572-0169
© ÖLL AÐHÖF OG AFRITUN TEIKNINGAR, AÐ HELTA EÐA HEIÐ, ER HÁÐ SKRIFLEGGU LEYFI HÖFUNDA.

HEITI VERKS
HRAUNVALLASKÓLI
 DREKAVELLIR 9
 220 HAFNARFJÖRÐUR

HEITI TEIKNINGAR
 LOFTRÆSISKERFI

KERFISMYND KERFI L4

VERKNUMÉR	3.151.281	MKV	1:50	STÆRÐ	A1
TEIKNINGANUMÉR	L2-865			ÚTGÁFA	B2

KERFISMYND FYRIR LOFTRÆSISKERFI L4

TÖLVUSKÝR. S:\3\1151-Hafnarfjörður\061-Hraunvallasól\LOFTRÆSISKERFI L4-865-866.dwg