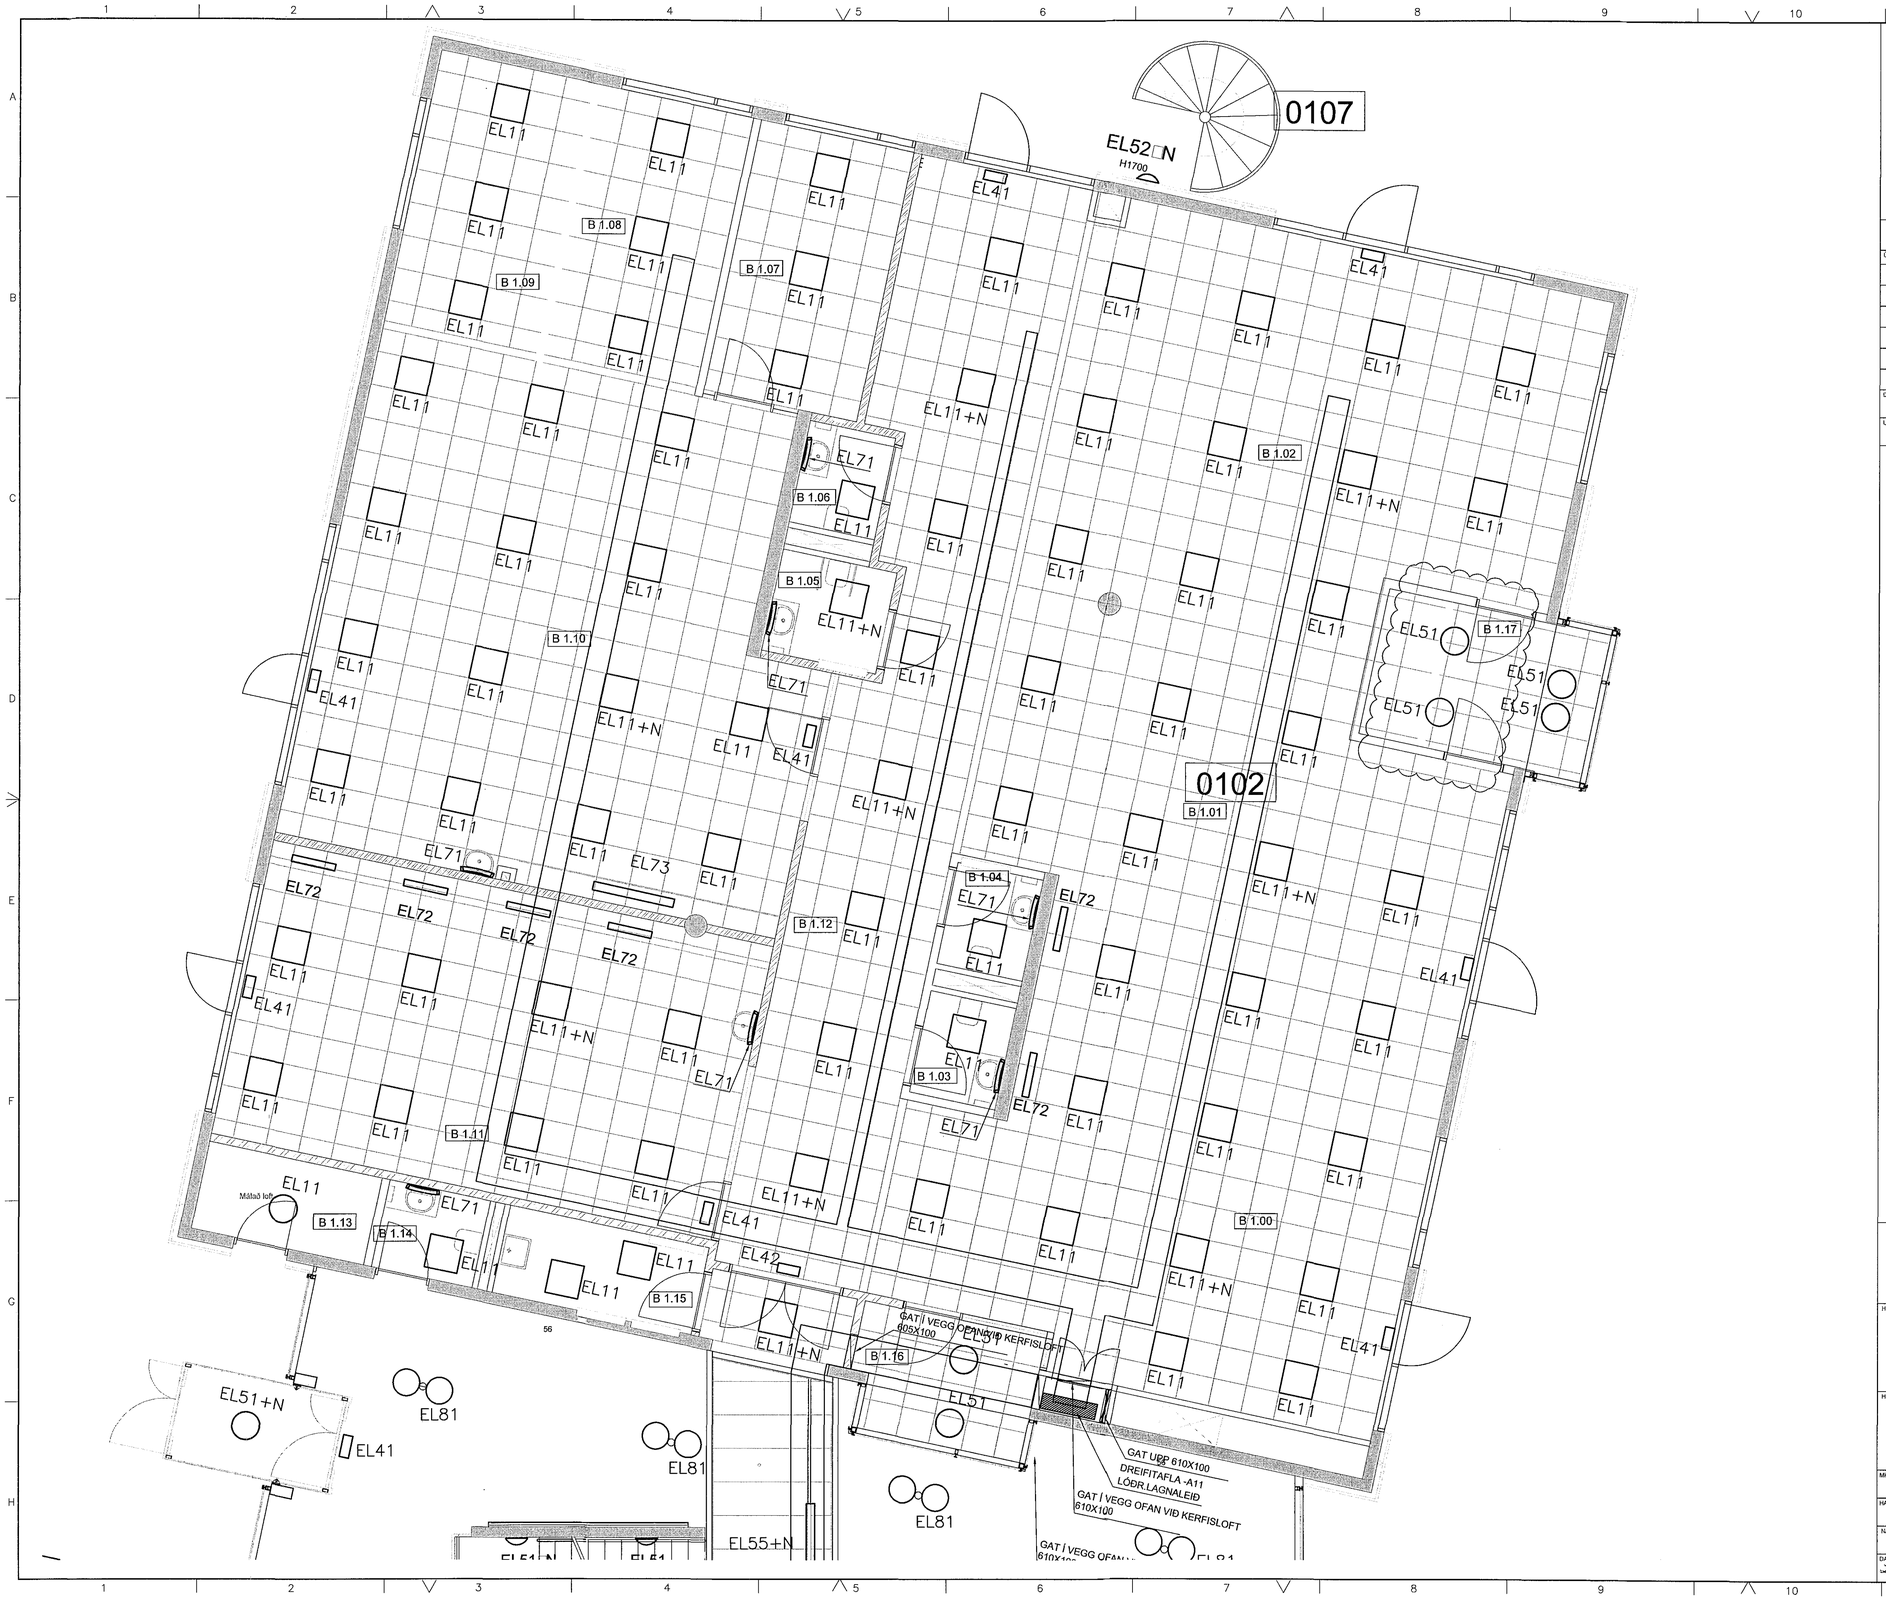

Samþykkt þann
30 JUN 2015
Byggingarfulltrúinn í Hafnarfirði
F.h. Sigurður Stainar Jónsson

ÚTGÁFUFERILL

ÚTGÁFA:	DAGS:	SKÝRINGAR:	BR. AF	SAMÞ:
	26.10.06	REYNDARTEIKNINGAR		
B	30.05.15	Breyting á stofum og kennslurýmum	SJ	MK

DAGS. UNDIRSKRIFTAR: NAFN OG KT. SAMRÆMINGARHÖNNUÐAR:

UNDIRSKRIFT SAMRÆMINGARHÖNNUÐAR:

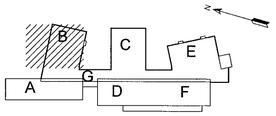

0 1 2 33 metrar
1:50 (A1)

ÖLL AFRITUN TEIKNINGAR, AÐ HLUTA EÐA HEILD, ER HÁÐ SKRIFLEGU LEYFI HÖFUNDA.

Verkfræðistofa
Jóhanns Indriðasonar ehf
Síðumúli 1, 108 Reykjavík
Sími 568 7319, Fax 568 6887, Netfang vji@vji.is, Veffang www.vji.is

HEITI VERKS:

HRAUNVALLASKÓLI
DREKAVÖLLUM 9
HAFNARFIRÐI

HEITI TEIKNINGAR:

RAFLAGNIR LÁGSPENNUTEIKNINGAR
LAMPA- OG RENNUPLAN 1. HÆÐ - E1-101

MKV:	VERKNR:	SKRÁNINGARNR:	ÚTGÁFA:
1:50 A1 1:100 A3	5401	0DNI	B
HANNAÐ:	TEIKNAÐ:	YFIRFARIÐ:	NR. TEIKNINGAR:
ÖJS/SJ	IM		E1-101
NAFN OG KT. SAMÞYKKJANDA:			
MAGNÚS KRISTBERGSSON 080257 3689			
DAGS. UNDIRSKRIFTAR:	UNDIRSKRIFT SAMÞYKKJANDA:		BLAÐNÚMER:
25/6/15			11

LAMPA- OG RENNUPLAN 1HÆÐ - 0DNI.DG