


Samþykkt Lán
 30 JUN 2015
 Byggingarfulltrúi: F.h. Sigurður Steinar Jónsson

ÚTGÁFUERILL			
ÚTGÁFA:	DAGI:	SKYRINDAGI:	BYL. AF. SAMB.
OKT.08	REYNDARTEIKNING		
B	30.05.15	Breytingar á stofum og kennslurýmum	SJ MK

DAGI, UNDRISKRIF FAR: *Magnús Kristbergsson*
 UNDRISKRIF SAMÞYKKAJANDA: *Magnús Kristbergsson*

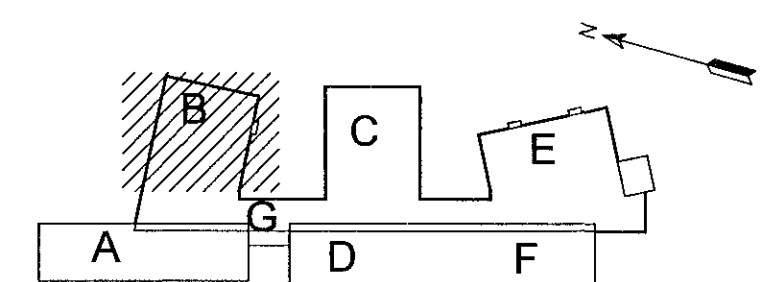

0 1 2 3 metrar
 1:50 (A1)

Verkfræðistofa Jóhanns Indríðasonar ehf
 Síðumúli 1, 108 Reykjavík
 Sími 568 7310, Fax 568 6987, Netfang vj@vj.is, Veffang www.vj.is

HRETTVERK:
HRAUNVALLASKÓLI DREKAVÖLLUM 9 HAFNARFIRÐI

HRETTTEIKNINGAR:
 RAFLAGNIR LÁGSPENNUTEIKNINGAR
 LAMPA- OG RENUPLAN 2. HÆÐ - E1-201

MNV: 1:50 A1	VERKNR: 5401	SKYRINDAGNR: ODNJ	ÚTGÁFA: B
1:100 A3	TEIKNAR: IM	VERFAR: IM	NR. TEIKNINGAR: E1-201
MAGNÚS KRISTBERGSSON 090257 3689			BLAÐNÚMÉR: 14