


Sambýkt þann  
 30 JUN 2015  
 Byggingarfrádráttur í 1:50  
 F.h. Sigurður Steinar Jónsson

ÚTGÁFUERILL				
ÚTGÁFA	DAGI	SKYRNINGAR	BR. AF	SAMB.
26.10.06		REYNDARTEIKNINGAR		
B	30.05.15	Breytingar stofum og kennslurými	SJ	MK

DAGS. UNDRISPRITARE: *Magnús Kristbergsson*  
 UNDRISPRIT SAMBÝKKJANDI: *Magnús Kristbergsson*

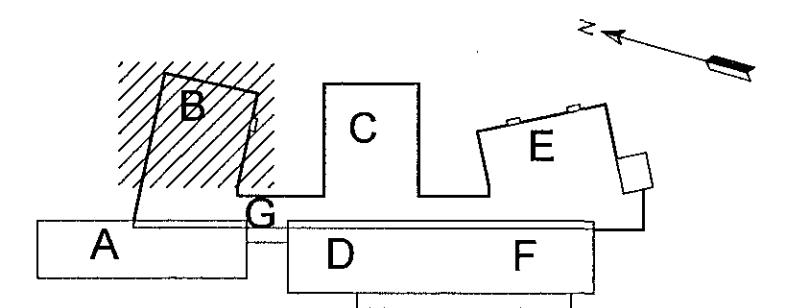

0 1 2 3 metrar  
 1:50 (A1)  
 ÖLL AFTRUN TERNINGAR, AÐ HLUTA Eða HEILD, ER Í HÁÐ SKRIFLEGU LEYFI HÖFUÐA.

**Verkfræðistofa**  
**Jóhanns Indriásonar ehf**  
 Síðumúli 1, 108 Reykjavík  
 Sími 568 7319, Fax 568 6987, Netfang vji@vji.is, Veffang www.vji.is

HETTI VERKS:  
**HRAUNVALLASKÓLI**  
 DREKAVÖLLUM 9  
 HAFNARFIRÐI

HETTI TERNINGAR:  
 RAFLAGNIR LÁGSPENNUTEIKNINGAR  
 LAMPA- OG RENUPLAN 3. HÆÐ E1-301

MÍN 1:50 A1	VERND: 5401	SKYRNINGARNE: ODNK	ÚTGÁFA: B
1:100 A3	TERNAÐ: IM	YFIRFARÐ:	NR. TERNINGAR: E1-301
HAFN OG KT. SAMBÝKKJANDI: MAGNÚS KRISTBERGSSON 080257 3689	UNDRISPRIT SAMBÝKKJANDI: <i>Magnús Kristbergsson</i>		BLAÐNÚMÉR: 17

LAMPA- OG RENUPLAN 3.HÆÐ -  
 ODNK.D □ G