


Samþykkt þann  
30 JUN 2015  
Byggingarfulltrúi i Hraunvallaskólans  
F.h. Sigurður Steinar Jónsson

ÚTGÁFUERILL

ÚTGÁFA:	DAGI:	SKYFINGAR:	BR. AF:	SAMB.:
	27.10.06	REYNDARTEIKNING		
B	30.05.15	Breytingar á stofum og kennslurýmum	SJ	MK

DAGS. UNDRISKRIFAR: NAFN OG KT. SAMRÆMINGARHÖNDLUNAR:  
UNDRISKRIFT SAMRÆMINGARHÖNDLUNAR: *Magnús Kristbergsson*

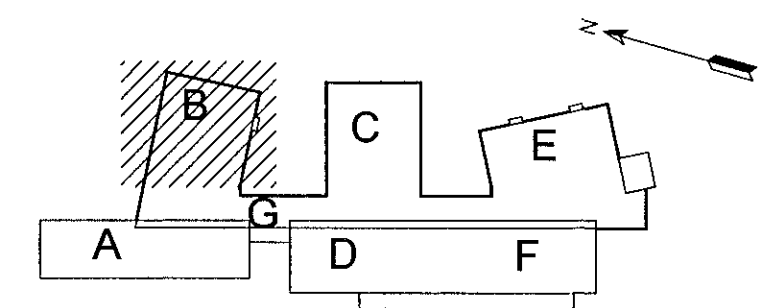

**Verkfræðistofa**  
**Jóhanns Indriásonar ehf**  
Síðumúli 1, 108 Reykjavík  
Sími 568 7310, Fax 568 6887, Netfang vj@vj.is, Veffang www.vj.is

HEITI VERKS:  
**HRAUNVALLASKÓLI**  
DREKAVÖLLUM 9  
HAFNARFIRÐI

HEITI TEIKNINGAR:  
RAFLAGNIR LÖSALÖGN 1. HÆÐ - E2-101  
LÁGSPENNUTEIKNINGAR

MKV: 1:50 A1	VERND: 5401	DRÖGNAÐAR: ODNM	ÚTGÁFA: B
1:100 A3	TEIKNING: IM	VIÐFARIR:	NR. TEIKNINGAR: E2-101
WANNAG: SJ	TEIKNING: IM	VIÐFARIR:	BLAÐNÖMUR: 21

NAFN OG KT. SAMRÆMINGARHÖNDLUNAR: MAGNÚS KRISTBERGSSON 080257 3689  
DAGS. UNDRISKRIFAR: *Magnús Kristbergsson*  
UNDRISKRIFT SAMRÆMINGARHÖNDLUNAR: *Magnús Kristbergsson*

LÖSALÖGN THÆÐ - ODNM.DWG