


Samþykkt þann
 30 JUN 2015
 Byggingarfulltrúinn í Hafnarfirði
 F.H. Sigurður Steinar Jónsson

ÚTGÁFUERILL

ÚTGÁFA:	DAGI:	SKYRNINGAR:	GR. AF:	SAMM:
	OKT.08	REYNDARTEIKNING		
B	30.05.15	Breytingar á stofum og kennslurýmum	SJ	MK

DAGS, UNDIRSKRIFTAR: NAFN OG KT. SAMRÆMINGARHÖNDLUGAR:
 UNDIRSKRIFT SAMRÆMINGARHÖNDLUGAR:
[Signature]

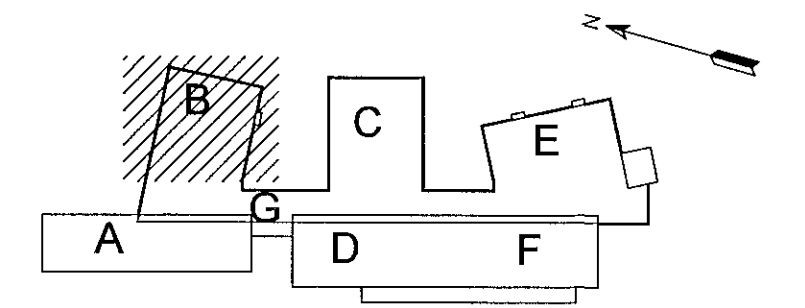

0 1 2 3 metrar
 1:50 (A1)

ÖLL AFTRITUR TEIKNINGAR, AD FLEITA EÐA HEILD, ER HÁÐ SKYPLEGJU LEYFI HÖFUNDNA.

**Verkfræðistofa
 Jóhanns Indriássonar ehf**
 Stúrumúli 1, 108 Reykjavík
 Sími 568 7319, Fax 568 6887, Netfang vj@vj.is, Veffang www.vj.is

HRAUNVALLASKÓLI
 DREKAVÖLLUM 9
 HAFNARFIRÐI

RAFLAGNIR LÁGSPENNUTEIKNINGAR
 LJÓSALOÐN 2. HÆÐ - E2-201

MKV: 1:50 A1	VERUR: 5401	SKRÁNINGARNR: DDNN	ÚTGÁFA: B
1:100 A3	TEKNAÐ: IM	YFIRFARÐ:	NR. TEIKNINGAR: E2-201
HANNAÐ: SJ	NAFN OG KT. SAMÞYKKJANDA: MAGNÚS KRISTBERGSSON 080257 3689		BLAÐNÖMUR: 24
DAGI UNDIRSKRIFTAR: 27.6.15		UNDIRSKRIFT SAMÞYKKJANDA: <i>[Signature]</i>	

LJÓSALOÐN 2.HÆÐ - DDNN.DWG