


Samþykkt þann
 30 JUN 2015
 Byggingarfulltrúi í Hafnarfirði
 F. H. Sigurður Steinar Jónsson

ÚTGÁFUFRILL			
ÚTGÁFA:	DAGS:	SKYRINGAR:	BR. AF SAMM:
	06.11.06	REYNDARTEIKNINGAR	
B	30.05.15	Breytingar stofum og kennslurými	SJ MK

DAGS UNDRISKRIFTAR: NAFN OG KT. SAMRÆMINGARHÖNDLUNDA:
 UNDRISKRIFT SAMRÆMINGARHÖNDLUNDA:
Anna Þorgrím

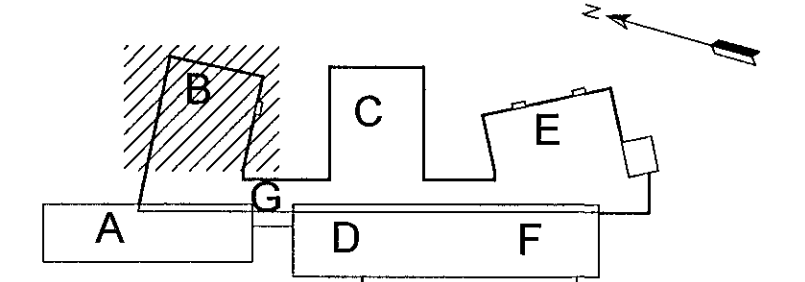

0 1 2 3 metror
 1:50 (A1)

Verkfræðistofa
Jóhanns Indriássonar ehf
 Síðumúli 1, 108 Reykjavík
 Sími 568 7319, Fax 568 6887, Netfang vji@vji.is, Vefang www.vji.is

HEITI VERKS:
HRAUNVALLASKÓLI
DREKAVÖLLUM 9
HAFNARFIRÐI

HEITI TEIKNINGAR:
RAFLAGNIR **LÁGSPENNUTEIKNINGAR**
LJÓSALÖGN 3. HÆÐ - E2-301

MKV: 1:50 A1	VERKNR: 5401	SKRÁNINGARNR: 0DNO	ÚTGÁFA: B
1:100 A3	TEIKNAR: IM	YFIRFARIR:	NR. TEIKNINGAR:
HANNAÐ: SJ			
NAFN OG KT. SAMRÆMINGARHÖNDLUNDA: MAGNÚS KRISTBERGSSON 080257 3689	UNDRISKRIFT SAMRÆMINGARHÖNDLUNDA:		BLAÐNÚMÉR: E2-301
DAGS UNDRISKRIFTAR: <i>21/6 15</i>			27