


Samþykkt þann  
 30 JUN 2015  
 Byggingarfulltrúi: Einar Einarsson  
 F.H. Sigurður Steinar Jónsson

ÚTGÁFUERILL			
ÚTGÁFA:	DAGI:	SKYRFRINGI:	BR. AF. SÁM-:
	30.10.08	REYNDARTEIKNING	
B	30.05.15	Breytingar á stofum og kennslurýmum	SJ MK

Þessi undirskriftir: HAFN OG KT. SAMÞYKKINGARFRINGI:  
 UNDRISKRIFT SAMÞYKKINGARFRINGI:  
*Einar Einarsson*

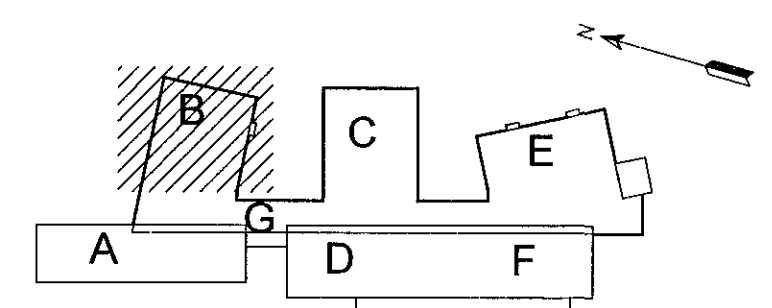

0 1 2 3 metrar  
 1:50 (A1)

**Verkfræðistofa**  
**Jóhanns Indriássonar ehf**  
 Síðumúli 1, 108 Reykjavík  
 Sími 558 7319, Fax 558 6887, Netfang vj@vj.is, Veffang www.vj.is

HETTI VERKS:  
**HRAUNVALLASKÓLI**  
**DREKAVÖLLUM 9**  
**HAFNARFIRÐI**

HETTI TEIKNINGAR:  
**RAFLAGNIR**      **LÁGSPENNUTEIKNINGAR**  
**TENGLALÖGN 1. HÆÐ - E3-101**

MÖL: 1:50 A1 1:100 A3	VERK: S401	SKYRFRINGI: ODN	ÚTGÁFA: B
HAFNAD: MK	TEIKNAD: IM	VERKFRINGI:	NL TEIKNINGAR:
HAFN OG KT. SAMÞYKKINGARFRINGI: MAGNÚS KRISTBERGSSON 080257 3689			E3-101
ÞESSI UNDRISKRIFTIR: LAGNIR OG KT. SAMÞYKKINGARFRINGI: <i>Magnús Kristbergsson</i>			BLAÐNÚMÉR: 30