


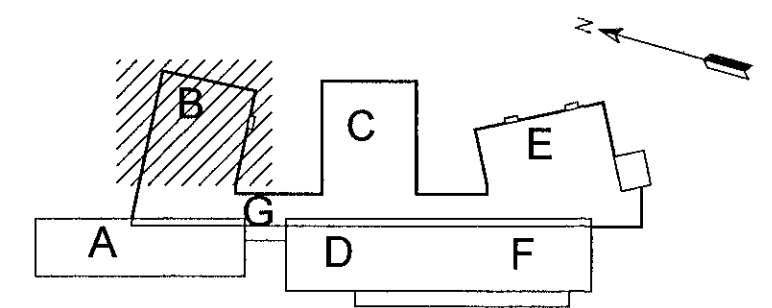

Samþykkt þann  
30 JUN 2015  

ÚTGÁFUERILL			
ÚTGÁFA	DAGI	SKYRINGAR	BR. AF SAMB.
1.11.06		REYNDARTEIKNINGAR	
B	30.05.15	Breytingar á stofum og kennslurýmum	SJ MK

DAGL. UNDRISKRIFTAR: NAFN OG KT. SAMRÆMINGARHÖNDLUGAR  
UNDRISKRIFT SAMRÆMINGARHÖNDLUGAR: *Magnús Kristbergsson*



ÖLL AFTRUN TEIKNINGAR, AD HLUTA EÐA HEILD, ER HÁÐ SKRIFLEGU LEYFI HÖFUNDNA.  
1:50 (A1)

**Verkfræðistofa Jóhanns Indriðasonar ehf**  
Síðumúli 1, 108 Reykjavík  
Sími 568 7319, Fax 568 6887, Netfang vj@vj.is, Vefvang www.vj.is

HEITI VERRIS:  
**HRAUNVALLASKÓLI  
DREKAVÖLLUM 9  
HAFNARFIRÐI**

HEITI TEIKNINGAR:  
**RAFLAGNIR LÁGSPENNUTEIKNINGAR  
TENGLALÖGN 2 HÆÐ - E3-201**

MKV: 1:50 A1 1:100 A3	VERÐUR: 5401	SKRÁNINGARNEFNI: ODNR	ÚTGÁFA: B
HAFNAND: MK	TEIKNAND: IM	VEYFARND:	NR. TEIKNINGAR: E3-201
NAFN OG KT. SAMÞYKKJANDNA: MAGNÚS KRISTBERGSSON 080257 3689			BLAÐNÖMUR: 33
DAGL. UNDRISKRIFTAR: <i>Magnús Kristbergsson</i>			
UNDRISKRIFT SAMÞYKKJANDNA: <i>Magnús Kristbergsson</i>			

TENGLALÖGN 2HÆÐ - 00NDR.DWG