


Sambýki þann
30 JUN 2015
Sigrúnur Kjartansson í Rafna
F.h. Sigrúnur Ólafsdóttir

ÚTGÁFUFERILL				
ÚTGÁFA:	DAÐI:	SKYRSLA:	BR. AF:	EAÐI:
01.11.06		REYNDARTEIKNINGAR		
B	30.05.15	Breytingar stofum og kennslurými	SJ	MK

DAÐS. UNDIRSKRIFTAR: NAFN OG KT. SAMRÆMINGARHÖFUÐAR:
UNDIRSKRIFT SAMRÆMINGARHÖFUÐAR:
Sigrúnur Kjartansson

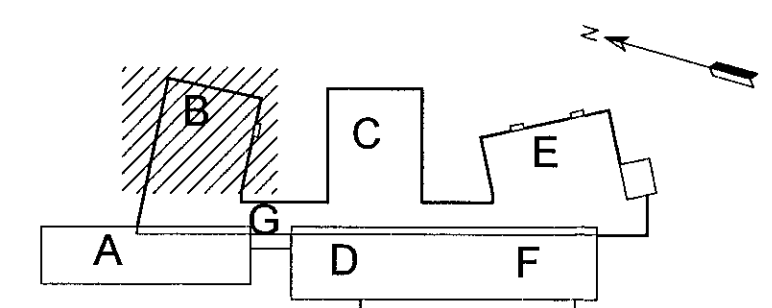

0 1 2 3 metrar
1:50 (A1)

Verkfræðistofa
Jóhanns Indriássonar ehf
Siðarmúli 1, 108 Reykjavík
Sími 568 7319, Fax 568 6887, Netfang vj@vj.is, Veffang www.vj.is

HEITI VERKS:
HRAUNVALLASKÓLI
DREKAVÖLLUM 9
HAFNARFIRÐI

HEITI TEIKNINGAR:
RAFLAGNIR LÁGSPENNUTEIKNINGAR
TENGLALÖGN 3. HÆÐ - E3-301

MÖV: 1:50 A1	VERKNEI: S401	SKYRSLA: ODNS	ÚTGÁFA: B
1:100 A3	TEIKNING: IM	YFIRAFR: MK	NR. TEIKNINGAR: E3-301
NAFN OG KT. SAMRÆMINGARHÖFUÐAR: MAGNÚS KRISTBERGSSON 080257 3689	UNDIRSKRIFT SAMRÆMINGARHÖFUÐAR: <i>Magnús Kristbergsson</i>	BLAÐNÖMUR: 36	