


Samþykkt þann
30 JUN 2015
 Byggingarfulltrúinn /i/ í
 F.h. Sigurður Steinar Jónsson

ÚTGÁFUERILL				
ÚTGÁFA	DAGI	SKYRINGAR	BR. AF	SAMH.
02.11.08		REYNDARTEIKNINGAR		
B	30.05.15	Breytingar stofum og kennslurými	SJ	MK

DAGS. UNDRISKRIFTAR: NAFN OG KT. SAMRÆMINGARHÖFUNDAR
 UNDRISKRIFTAR: *[Signature]*

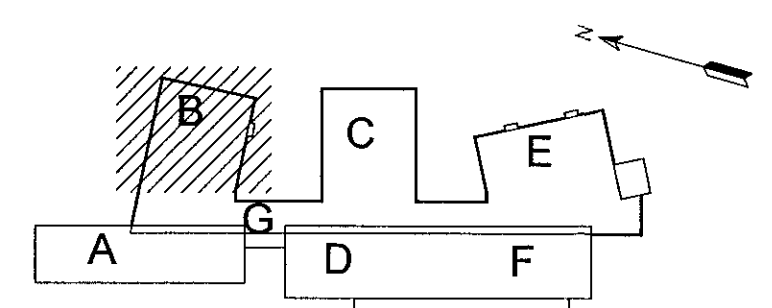

0 1 2 3 metrar
 1:50 (A1)

ÖLL AFTRUN TENNINGAR, AD HILUTA EÐA HEIÐ, ER HÁÐ SKORFLEGGULEYFI HÖFUNDA.

Verkfræðistofa
Jóhanns Indriássonar ehf
 Síðumúli 1, 108 Reykjavík
 Sími 598 7310, Fax 598 6887, Netfang vj@ji.is, Veffang www.ji.is

HERI VERKS
HRAUNVALLASKÓLI
DREKAVÖLLUM 9
HAFNARFIRÐI

HERI TEIKNINGAR:
RAFLAGNIR **SMÁSPENNUTEIKNINGAR**
SÍMA- OG TÖLVUKERFI 3. HÆÐ - F1-301

MKV: 1:50 A1 1:100 A3	VERK: 5401	SKYRINGAR: 0009	ÚTGÁFA: B
HANND: ÁJG	TEIKN: IM	YFIRFAR: F1-301	NR. TEIKNINGAR: F1-301
NAFN OG KT. SAMRÆMINGAR: MAGNÚS KRISTBERGSSON 080257 3689			BLAÐNÚMÉR: 54
DAGS. UNDRISKRIFTAR: <i>[Signature]</i>			