


Samþykkt þann
 30 JUN 2015
 Byggingerfulltrúinn í Hafnarfirði
 F.h. Sigurður Steinar Jónsson

ÚTGÁFUERILL				
ÚTGÁFA	DAGI	SKÝRINGAR	BR. AF	SAÐR.
06.11.06		REYNDARTEIKNING		
B	30.05.15	Breytingar á stofum og kennslurýmum	SJ	MK

DAÐS. UNDRISPRIFAR: NAFN OG KT. SAMRÆMINGARHÖNDUÐAR:
 UNDRISPRIF SAMRÆMINGARHÖNDUÐAR: *Magnús Kristbergsson*

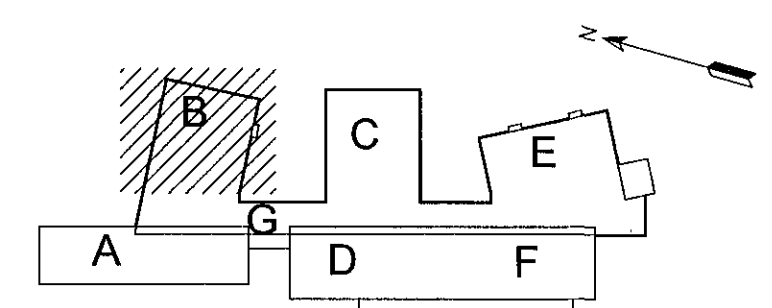

0 1 2 3 metrar
 1:50 (A1)

Verkfræðistofa
Jóhanns Indriðasonar ehf
 Síðumúli 1, 108 Reykjavík
 Sími 568 7319, Fax 568 6887, Netfang vj@vj.is, Vefvang www.vj.is

HEITI VERKS:
HRAUNVALLASKÓLI
DREKAVÖLLUM 9
HAFNARFIRÐI

HEITI TEIKNINGAR:
RAFLAGNIR SMÁSPENNUTEIKNINGAR
SMÁSPENNA 1. HÆÐ - F5-101

MKV: 1:50 A1	VERNR: 5401	SKÝRINGARFR: ODNU	ÚTGÁFA: B
1:100 A3	TEIKNAD: SBS	YFRIFAR: SBS	NR. TEIKNINGAR: F5-101
NAFN OG KT. SAMRÆMINGAR:	MAGNÚS KRISTBERGSSON 080257 3689	UNDRISPRIF SAMRÆMINGAR:	BLAÐNÚMÉR: 56
DAÐS. UNDRISPRIFAR:	<i>Magnús Kristbergsson</i>		