


Samþykkt bann  
30 JUN 2015  
Þryggingarfulltrúi  
E.H. Steinhilmarsson

ÚTGÁFUERILL				
ÚTGÁFA	DAGS	SKYRFRAGA	BR. AF	SAMR.
03.11.06		REYNDARTEIKNING		
B	30.05.15	Breytingar stofum og kennslurými	SJ	MK

DAGS. UNDRISKRIF FARE: *[Signature]*  
UNDRISKRIFT SAMRÆMINGARFÖRNUMDAR: *[Signature]*

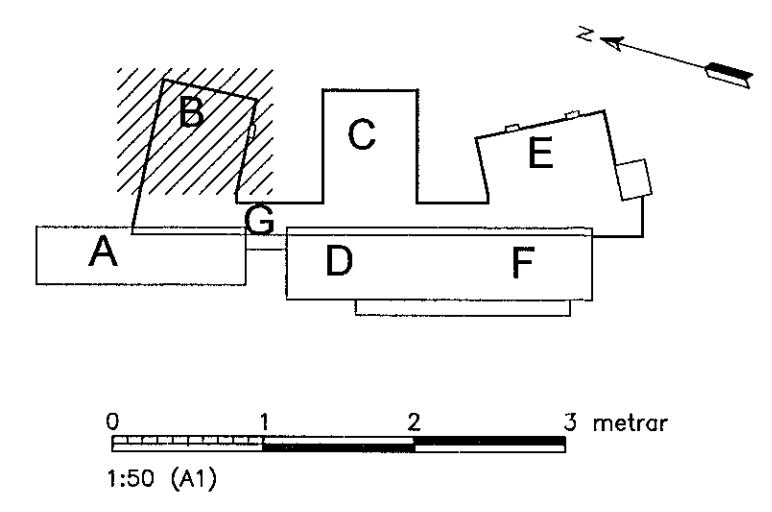

**Verkfræðistofa**  
**Jóhanns Indriðasonar ehf**  
Síðumúli 1, 108 Reykjavík  
Sími 558 7319, Fax 558 6887, Netfang vj@vj.is, Veffang www.vj.is

HEITI VERKS:  
**HRAUNVALLASKÓLI**  
**DREKAVÖLLUM 9**  
**HAFNARFIRÐI**

HEITI TEIKNINGAR:  
**RAFLAGNIR** SMÁSPENNUITEIKNINGAR  
**SMÁSPENNA 2. HÆÐ - F5-201**

MKV: 1:50 A1	VERKVEIÐI: 5401	SKYRFRAGA: ODNV	ÚTGÁFA: B
1:100 A3	TEIKNINGI: SBS	VERKFRAGA: SBS	NR. TEIKNINGAR: F5-201
MAGNÚS KRISTBERGSSON 090257 3689		BLAÐNÚMÉR: 59	