


Semþykkt þann
 30 JUN 2015
 Byggingarútlitunir í Vatni
 F.h. Sigurður Steinar Jónsson

| ÚTGÁFUERILL | | | | |
|-------------|----------|----------------------------------|--------|-------|
| ÚTGÁFA | DAGI | SKYRINGAR | BR. AF | SAMM. |
| | 03.11.08 | REYNDARTEIKNING | | |
| B | 30.05.15 | Breytingar stofum og kennslurými | SJ | MK |

DAGS. UNDRISKRIF FAR: NAFN OG KT. SAMRÆMINGARHÓLDJÁR
 UNDRISKRIF SAMRÆMINGARHÓLDJÁR: *[Signature]*

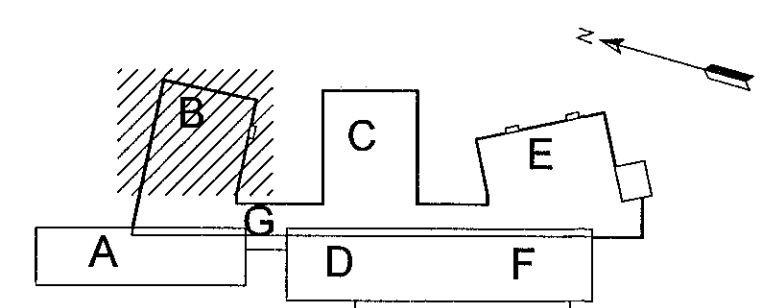

0 1 2 3 metrar
 1:50 (A1)

Verkfræðistofa
Jóhannas Indriássonar ehf
 Síðumúli 1, 108 Reykjavík
 Sími 568 7319, Fax 568 6687, Netfang vj@vjl.is, Veffang www.vjl.is

HÉTTI VERKS:
HRAUNVALLASKÓLI
DREKAVÖLLUM 9
HAFNARFIRÐI

HÉTTI TEIKNINGAR:
RAFLAGNIR SMÁSPENNUTEIKNINGAR
SMÁSPENNA 3. HÆÐ - F5-301

| | | | |
|----------------------------------|--------------|---------------------|------------------------|
| MNV: 1:50 A1 | VERKNR: 5401 | SÍÐANINGARNR: 02N11 | ÚTGÁFA: B |
| 1:100 A3 | TEIKNAR: SBS | YERFARIR: SBS | NR. TEIKNINGAR: F5-301 |
| MAGNÚS KRISTBERGSSON 090257 3689 | | | BLÁÐNÚMÉR: 62 |