

SJÁ NÚMER Á
YFIRLITSMYND


Samþykkt þann
30 JUN 2015
Byggingarfulltrúi (Hafnarfirði)
F.h. Sigurður Steinar Jónsson

ÚTGÁFUFERILL				
ÚTGÁFA	DAGI	SKYRÐINGAR	MR. AF	SAMM.
	03.11.06	REYNDARTEIKNINGAR		
A	26.10.07	BÆTT VÍÐ SKYNNJARA	ÓJS	
C	30.05.15	Breytingar á stofum og kennslurýmum	SJ	MK

DAGI, UNDRISKRIFAR, NAFN OG KT. SAMRÆMINGARHÖNDLUGAR:
UNDRISKRIFT SAMRÆMINGARHÖNDLUGAR:
Magnús Kristbergsson

BRUNAVIÐVÖRUNARKERFI

- BRUNABJALLA.
- HANDBRUNABODI.
- TENGIÐÓÐ Á STIGA, Í VEGG EÐA Á LOFTI.
- AÐGERÐAREINING TENGÐ BRUNASLAUFU
- VÍSTFANGSEINING TENGÐ BRUNASLAUFU
- STOKKASKYNNJARI ÓPTÍSKUR TENGÐUR BRUNASLAUFU
- REYKSKYNNJARI ÓPTÍSKUR
- REYKSKYNNJARI JÓNISKUR
- HITSKYNNJARI
- ÚTSTÓÐ BRUNAVIÐVÖRUNARKERFIS
- REYKRÆSTROFI TENGÐUR REYKRÆSTIKERFI
- BRUNABJALLA MEÐ BLIKKLÓSI
- TILVÍSUN TIL SKYRINGATEKTA.
- STILLIRÓFI FYRIR ÖPNUNLOKUN REYKLÓGA.
- STJÖRNSTÓÐ MEÐ VARAFLÓGAFA.
- 1 STRENGLAGNIR FYRIR HURDASEGLA.
- 2 STRENGLAGNIR FYRIR REYKRÆSTILÓGUR.
- 3 STRENGLAGNIR VÍSTFANGSSLAUFUR BRUNAKERFI.
- 4 STRENGLAGNIR FYRIR BJÖLLURÁSIR.
- 5 STRENGLAGNIR FYRIR SAMSKIFTI UNDIRSTÓÐVA

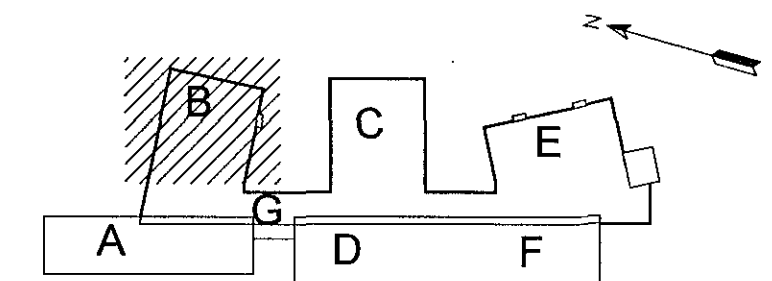

0 1 2 3 metrar
1:50 (A1)

ÖLL AFRITUN TEIKNINGAR, AÐ HLUTA EÐA HEILD. ER HÁÐ SKRIFLEGU LEYFI HÖFUNDA.

**Verkfræðistofa
Jóhanns Indriássonar ehf**
Slóunól 1, 108 Reykjavík
Sími 568 7319, Fax 568 6887, Netfang vj@vj.is, Veffang www.vj.is

HEITI VEIÐS:
**HRAUNVALLASKÓLI
DREKAVÖLLUM 9
HAFNARFIRÐI**

HEITI TEIKNINGAR:
RÁFLAGNIR SMÁSPENNUTEIKNINGAR
BRUNAVIÐVÖRUN 2. HÆÐ - F3-201

MÝ: 1:50 A1 1:100 A3	VERNR: 5401	SKRÁNINGARNR: 0DNZ	ÚTGÁFA: C
MAKNAÐ: SBS	TEKNAÐ: SBS	YFIRFARIR:	NR. TEIKNINGAR: F3-201
NAFN OG KT. SAMÞYKGLANDA: MAGNÚS KRISTBERGSSON 080257 3689	DAGI, UNDRISKRIFAR: <i>Magnús Kristbergsson</i>	UNDRISKRIFT SAMÞYKGLANDA: <i>Magnús Kristbergsson</i>	BLAÐNÚMÉR: 67