


Sampylkt þann
30 JUN 2015
Byggingarfulltrúi í Hafnarví
F. H. Sigurður Steinar Jónsson

ÚTGÁFUERILL

ÚTGÁFA:	DAGS:	SKYRINGAR:	SR. AF:	SMR:
Okt 08		REYNDARTEIKNING		
B	30.50.15	Breytingar á stofum og kennslurýmum	SJ	MK

DAGS. UNDRISKRIFAR: NAFN OG KT. SAMRÆMINGARHÖFUNDAR:

UNDRISKRIF SAMRÆMINGARHÖFUNDAR:
Anna Þórunn

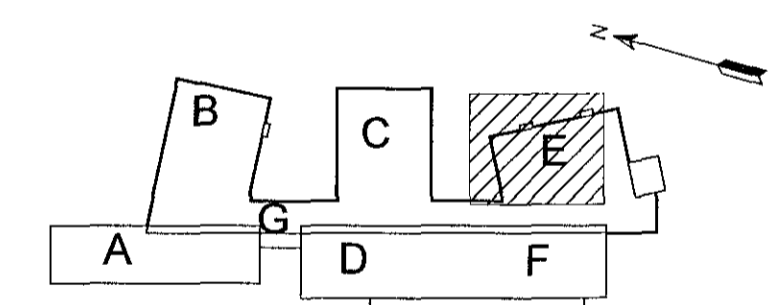

0 1 2 3 metrar
1:50 (A1)

ÖLL AFTRITUN TEIKNINGAR, AD HILUTA Eða HEIÐ, ER HÁÐ SKRIFLEGGU LEIÞVÍÐFUNDI.

Verkfræðistofa
Jóhanns Indriássonar ehf
Stúdíóll 1, 108 Reykjavík
Sími 568 7319, Fax 568 8897, Netfang vj@vj.is, Vefang www.vj.is

HEITI VERKS:
HRAUNVALLASKÓLI
DREKAVÖLLUM 9
HAFNARFIRÐI

HEITI TEIKNINGAR:
RAFLAGNIR LÁGSPENNUTEIKNINGAR
LAMPÁ- OG RENNUPLAN 1. HÆÐ - E1-109
2.-3. ÁFANGI

MKV: 1:50 A1	VERKNR: 5401	SKRÁNINGARNR: 0DNI	ÚTGÁFA: B
1:100 A3	TEIKNAR: IM	YFIRFARIR:	
HANNAÐ: ÖJS/SJ			
NAFN OG KT. SAMHYKKJANDA: MAGNÚS KRISTBERGSSON 080257 3689			NR. TEIKNINGAR: E1-109
DAGS. UNDRISKRIFAR: 27/6/15	UNDRISKRIF SAMHYKKJANDA: <i>Magnús Kristbergsson</i>		BLAÐNÖMUR: 117