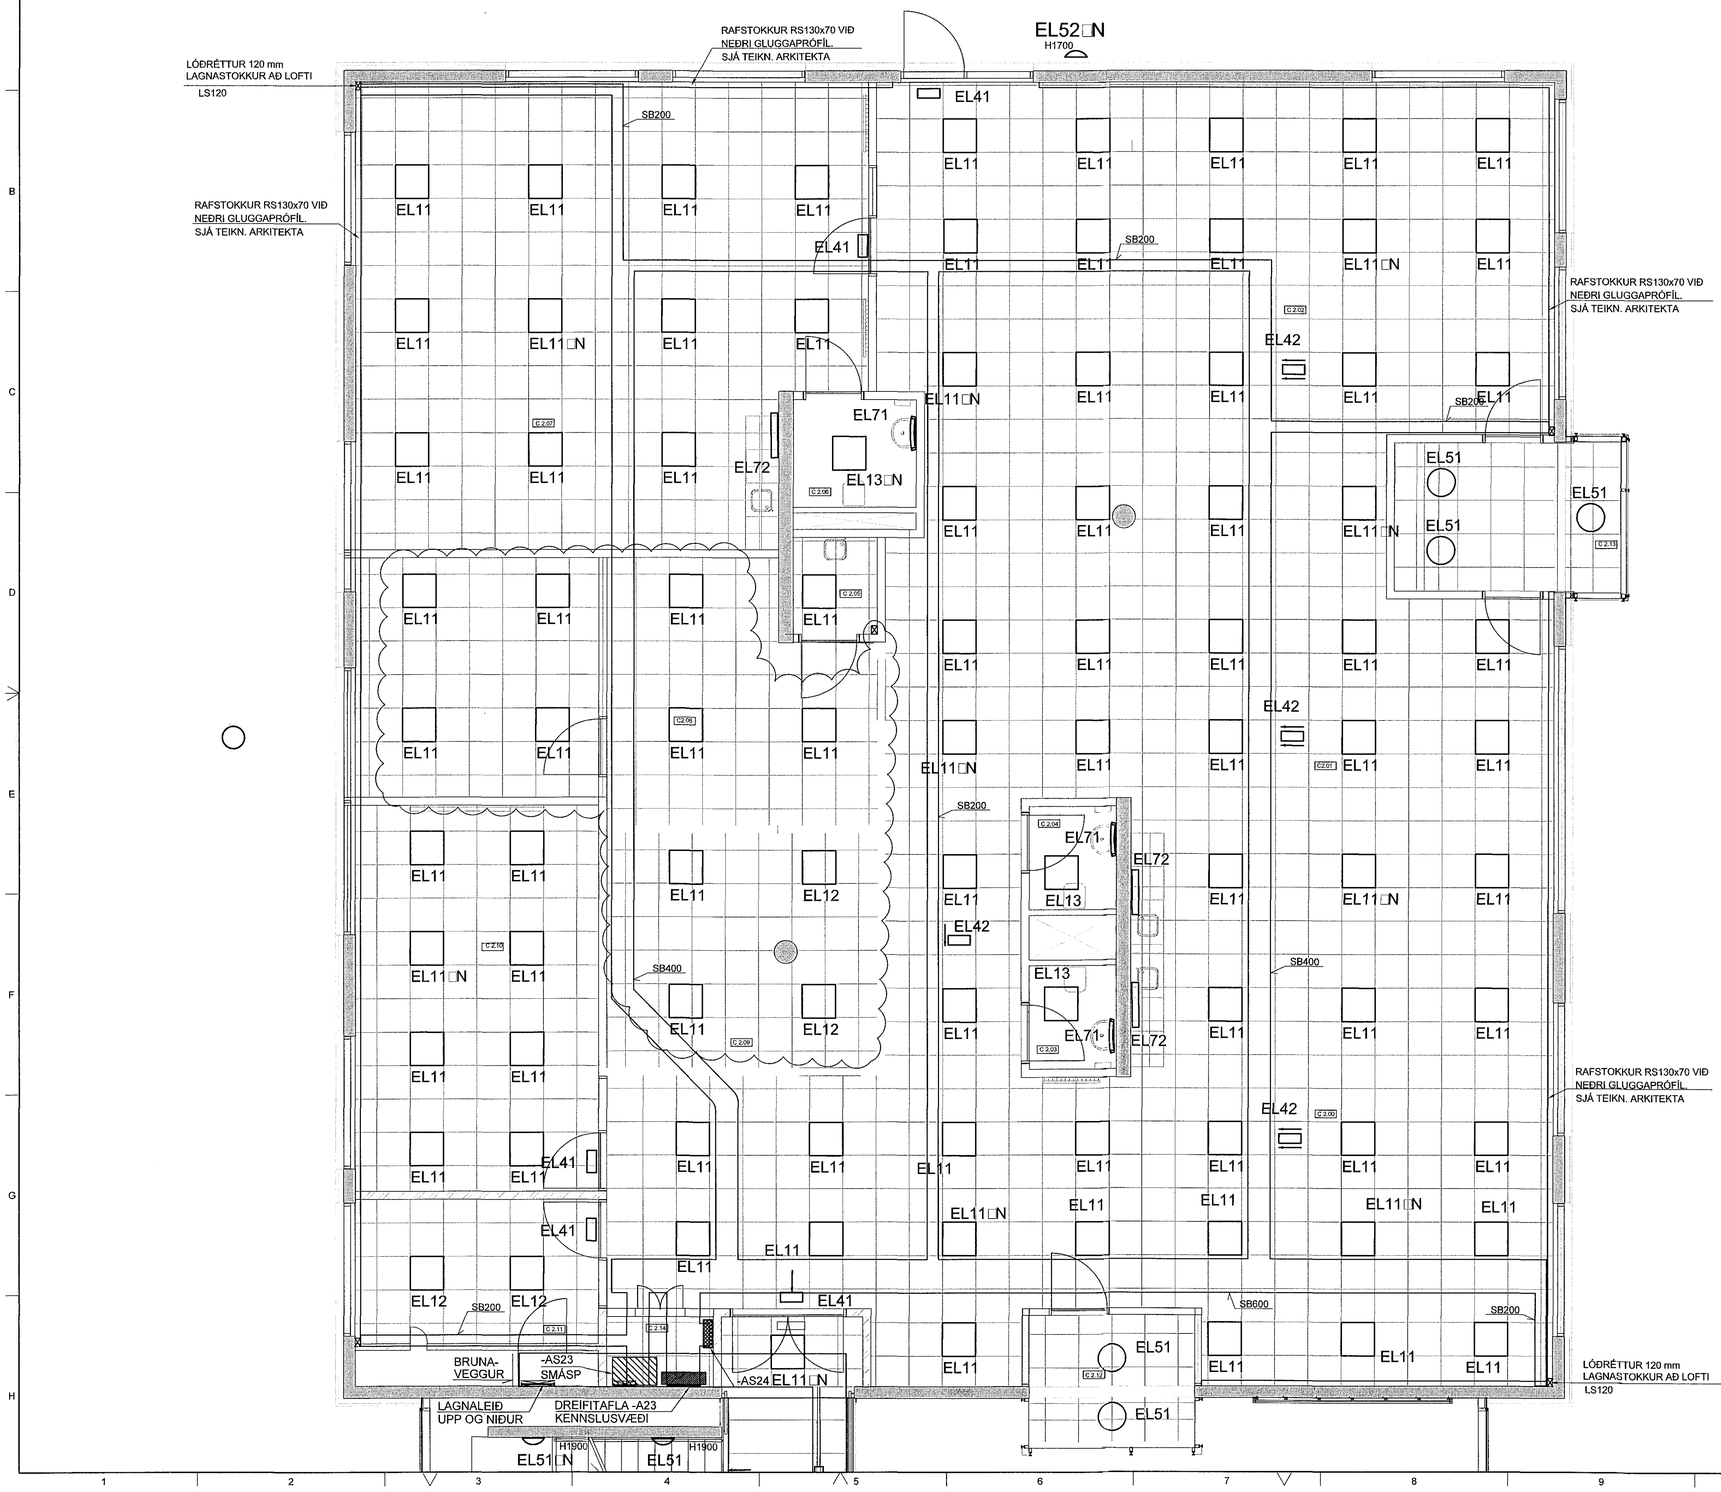

Samþykkt þann
30 JUN 2015
Byggingarfulltrúinn í Hafnarfirði
F.h. Sigurður Steinar Jónasson

ÚTGÁFUFERILL

ÚTGÁFA:	DAGS:	SKÝRINGAR:	ÁR. AF	SAMÞ.
	OKT.08	REYNDARTEIKNIG		
B	30.05.15	Breytingar stofum og kennslurýmum	SJ	MK

DAGS. UNDIRSKRIFTAR: NAFN OG KT. SAMÞYKKJANDA:

UNDIRSKRIFT SAMÞYKKJANDA:

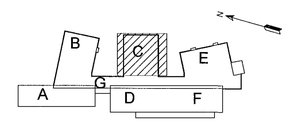

0 1 2 3 metrar
1:50 (A1)

ÖLL AFRITUN TEIKNINGAR, AÐ HLUTA EÐA HEILD, ER HÁÐ SKRIFLEGU LEYFI HÖFUNDA.

Verkfræðistofa
Jóhanns Indriðasonar ehf
Síðumúli 1, 108 Reykjavík
Sími 568 7319, Fax 568 6887, Netfang vji@vji.is, Veffang www.vji.is

HEITI VERKS:

HRAUNVALLASKÓLI
DREKAVÖLLUM 9
HAFNARFIRÐI

HEITI TEIKNINGAR:

RAFLAGNIR LÁGSPENNUTEIKNINGAR
LAMPA- OG RENNUPLAN 2. HÆÐ - E1-204
2.-3. ÁFANGI

MKV: 1:50 A1 1:100 A3	VERKNR: 5401	SKRÁNINGARNR: 0DNJ	ÚTGÁFA: B
HANNAÐ: ÓJS/SJ	TEIKNAÐ: IM	YFIRFARIÐ:	NR. TEIKNINGAR: E1-204
NAFN OG KT. SAMÞYKKJANDA: MAGNÚS KRISTBERGSSON 080257 3689			
DAGS. UNDIRSKRIFTAR: 2/6/15	UNDIRSKRIFT SAMÞYKKJANDA:		BLAÐNÚMER: 121