
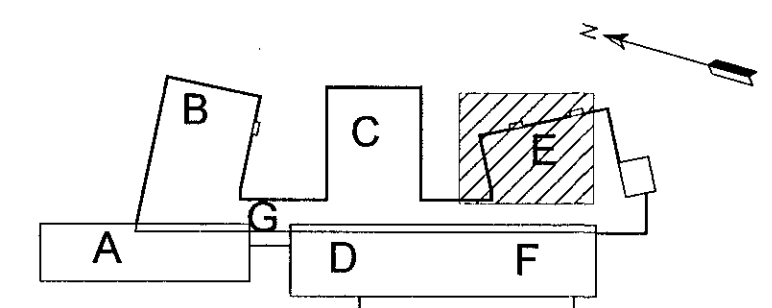


ÚTGÁFUFERILL				
ÚTGÁFA	DAÐI	SKYRINGAR	BR. AF	SAMM.
OKT.08		REYNDARTEKNING		
B	30.05.15	Breytingar á stofum og kennslurýmum	SJ	MK

DAÐS. UNDRISKRIFTAR: NAÐN OG KT. SAMKEMINGARHÖNDUGAR:
UNDRISKRIFT SAMKEMINGARHÖNDUGAR: *Magnús Kristbergsson*

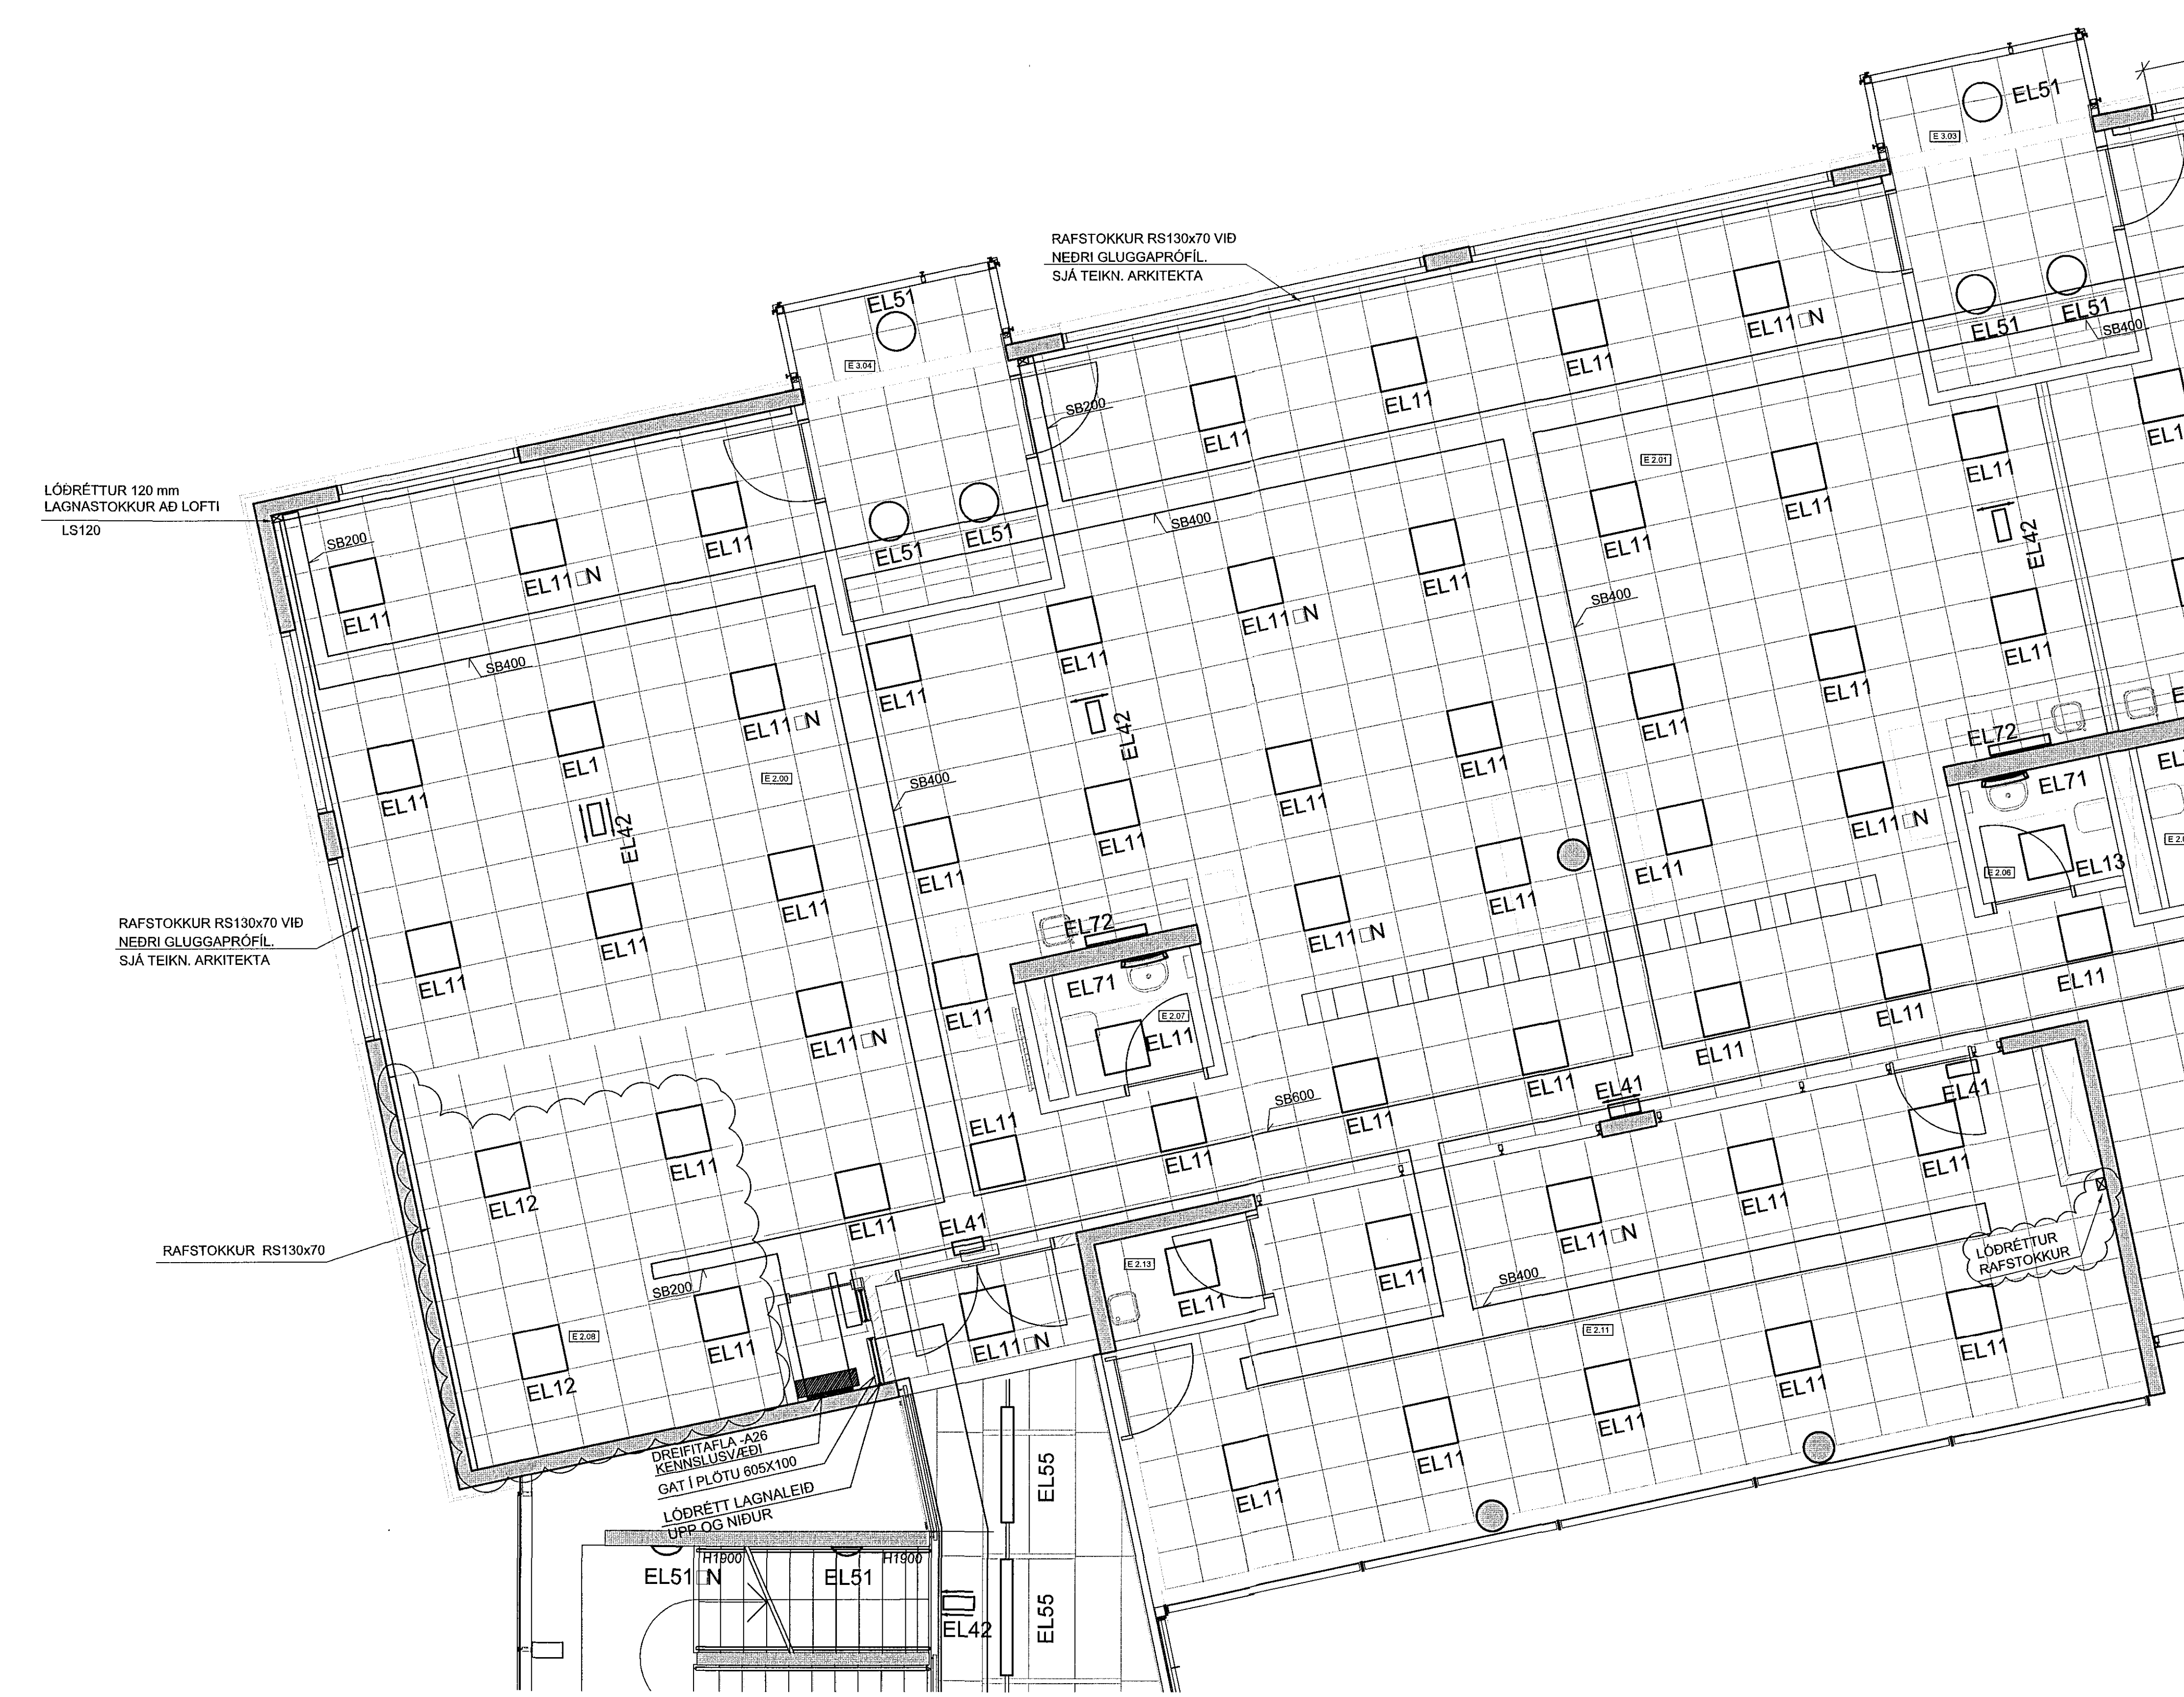

0 1 2 3 metrar
1:50 (A1)

ÖLL AFRITUN TEKNINGAR, AÐ HLUTA EÐA HEILD, ER HAFSÓFLEGU LEYFI HÖFUNDA.

Verkfræðistofa Jóhanns Indríðasonar ehf
Stórmúli 1, 108 Reykjavík
Sími 568 7319, Fax 568 6987, Netfang vfi@vfi.is, Veffang www.vfi.is

HEITI VERKS:
HRAUNVALLASKÓLI DREKAVÖLLUM 9 HAFNARFIRÐI

HEITI TEKNINGAR:
RAFLAGNIR LÁGSPENNUTEIKNINGAR
LAMPÁ- OG RENNUPLAN 2. HÆÐ - E1-209
2.-3. ÁFANGI

MKV: 1:50 A1 1:100 A3	VERKNEI: S401	SKRÁNINGARNEI: ODNJ	ÚTGÁFA: B
HANAVI: ©JS/SJ	TEKNI: IM	YFRIFARI:	NR. TEKNINGAR: E1-209
NAFN OG KT. SAMRÝKJANDA: MAGNÚS KRISTBERGSSON 080257 3689	UNDRISKRIFT SAMRÝKJANDA: <i>Magnús Kristbergsson</i>	BLAÐNÖMUR: 126	