
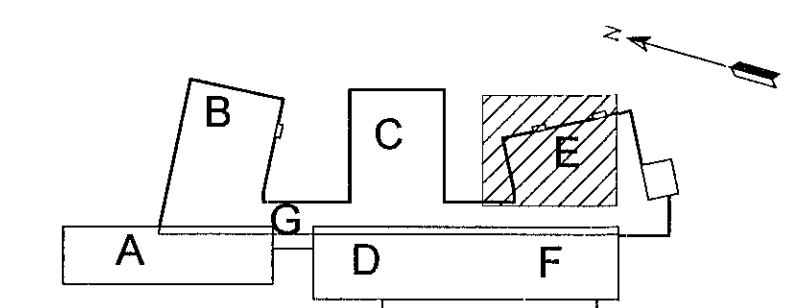


Samþykkt þann
30 JUN 2015
Byggingarkultúrinn í Hafnarfirði
F.h. Sigurður Steinar Jónsson

ÚTGÁFUFRILL

ÚTGÁFA	DAGS	SKYRINDAR	BR. AF	SAF.
Okt. 08		REYNDARTEIKNING		
B	30.05.15	Breytingar á stofum og kennslurýmum	SJ	MK

DAGS. UNDRISFRIFTAK: NAFN OG KT. SAMRÆMINGARHÖNDUÐAR:
UNDRISFRIFT SAMRÆMINGARHÖNDUÐAR: *Anna Þorgrímsdóttir*

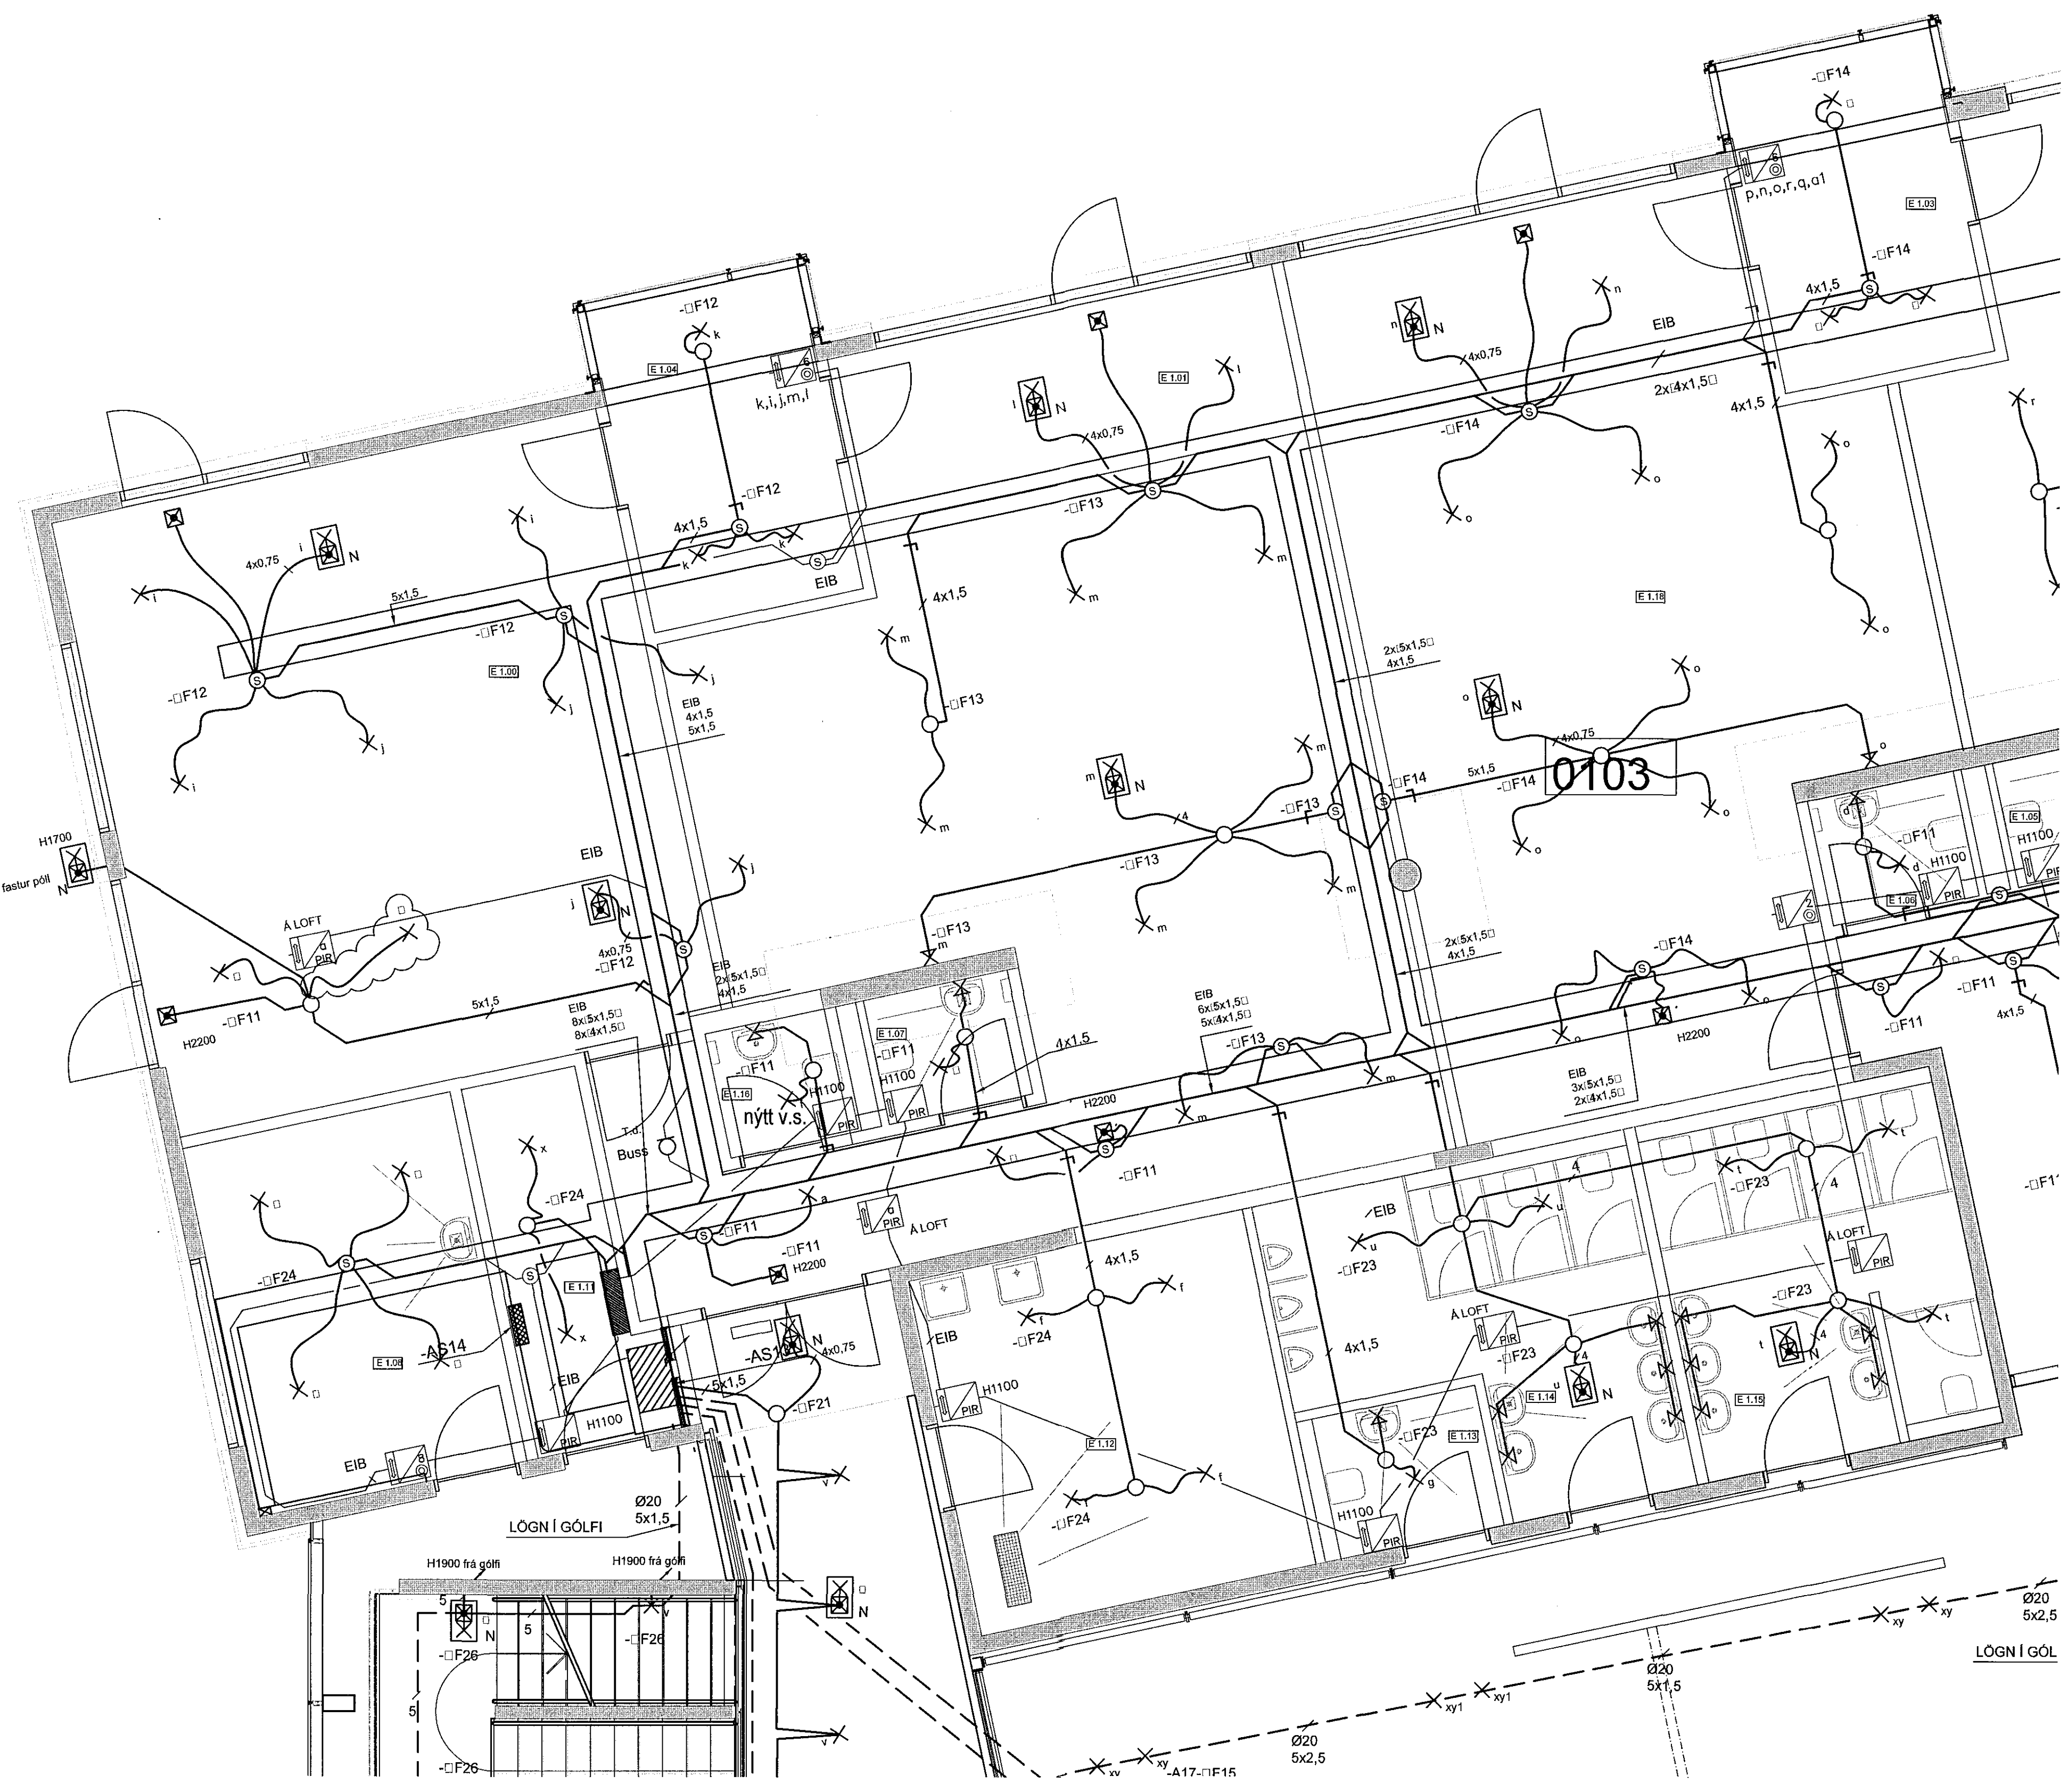

0 1 2 3 metrar
1:50 (A1)

ÖLL AFTRITUN TEIKNINGAR, AD HLUTA EDA HEILD, ER HÁÐ SKRIFLEGGU LEYFTIHOÐUNDA.

Verkfræðistofa
Jóhannas Indriássonar ehf
Stúfumöl 1, 108 Reykjavík
Sími 568 7319, Fax 568 6887, Netfang vj@vji.is, Veffang www.vji.is

HERTI VERKS:
HRAUNVALLASKÓLI
DREKAVÖLLUM 9
HAFNARFIRÐI

HERTI TEIKNINGAR:
RAFLAGNIR LÖGSPENNUTEIKNINGAR
LJÓSALÖGN 1. HÆÐ - E2-109
2.-3. ÁFANGI

MKV: 1:50 A1	VERMÖL: 5401	SKYRNINGARNUM: ODNM	ÚTGÁFA: B
HANUÐ: SJ	TEIKNANDI: IM	YFIRFARNDI:	NR. TEIKNINGAR: E2-109
NAFN OG KT. SAMRÆMINGARHÖNDUÐAR: MAGNÚS KRISTBERGSSON 080257 3689			BLAÐNÖMUR: 143
DAGS. UNDRISFRIFTAK: <i>21/6/15</i>			UNDRISFRIFT SAMRÆMINGARHÖNDUÐAR: <i>Magnús Kristbergsson</i>

LJÓSALÖGN THÆÐ - ODNM.DWG