
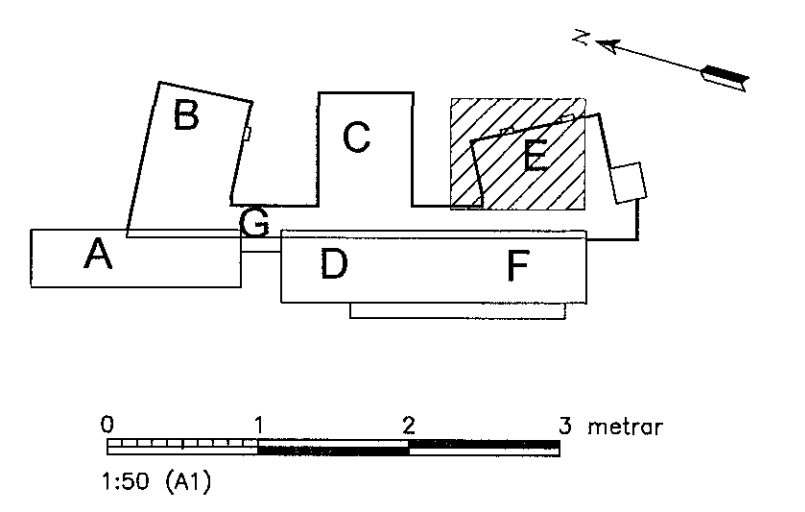


Sampykkt þann  
30 JUN 2015  
Þingvallvegur 11 - 108 Reykjavík  
F.h. Sigurður Sturla Jónsson

ÚTGÁFUERILL

ÚTGÁFA	DAGI	SKYRINGAR	BR. AF	SAMM.
OKT.08		REYNDARTEIKNING		
B	30.05.15	Breytingar stofum og kennslurýmum	SJ	MK

DAGS. UNDIRSKRIFAR: NAFN OG KT. SAMRÆMINGARHÖNDUÐAR:  
UNDIRSKRIFT SAMRÆMINGARHÖNDUÐAR: *Ólafur Þorsteinsson*

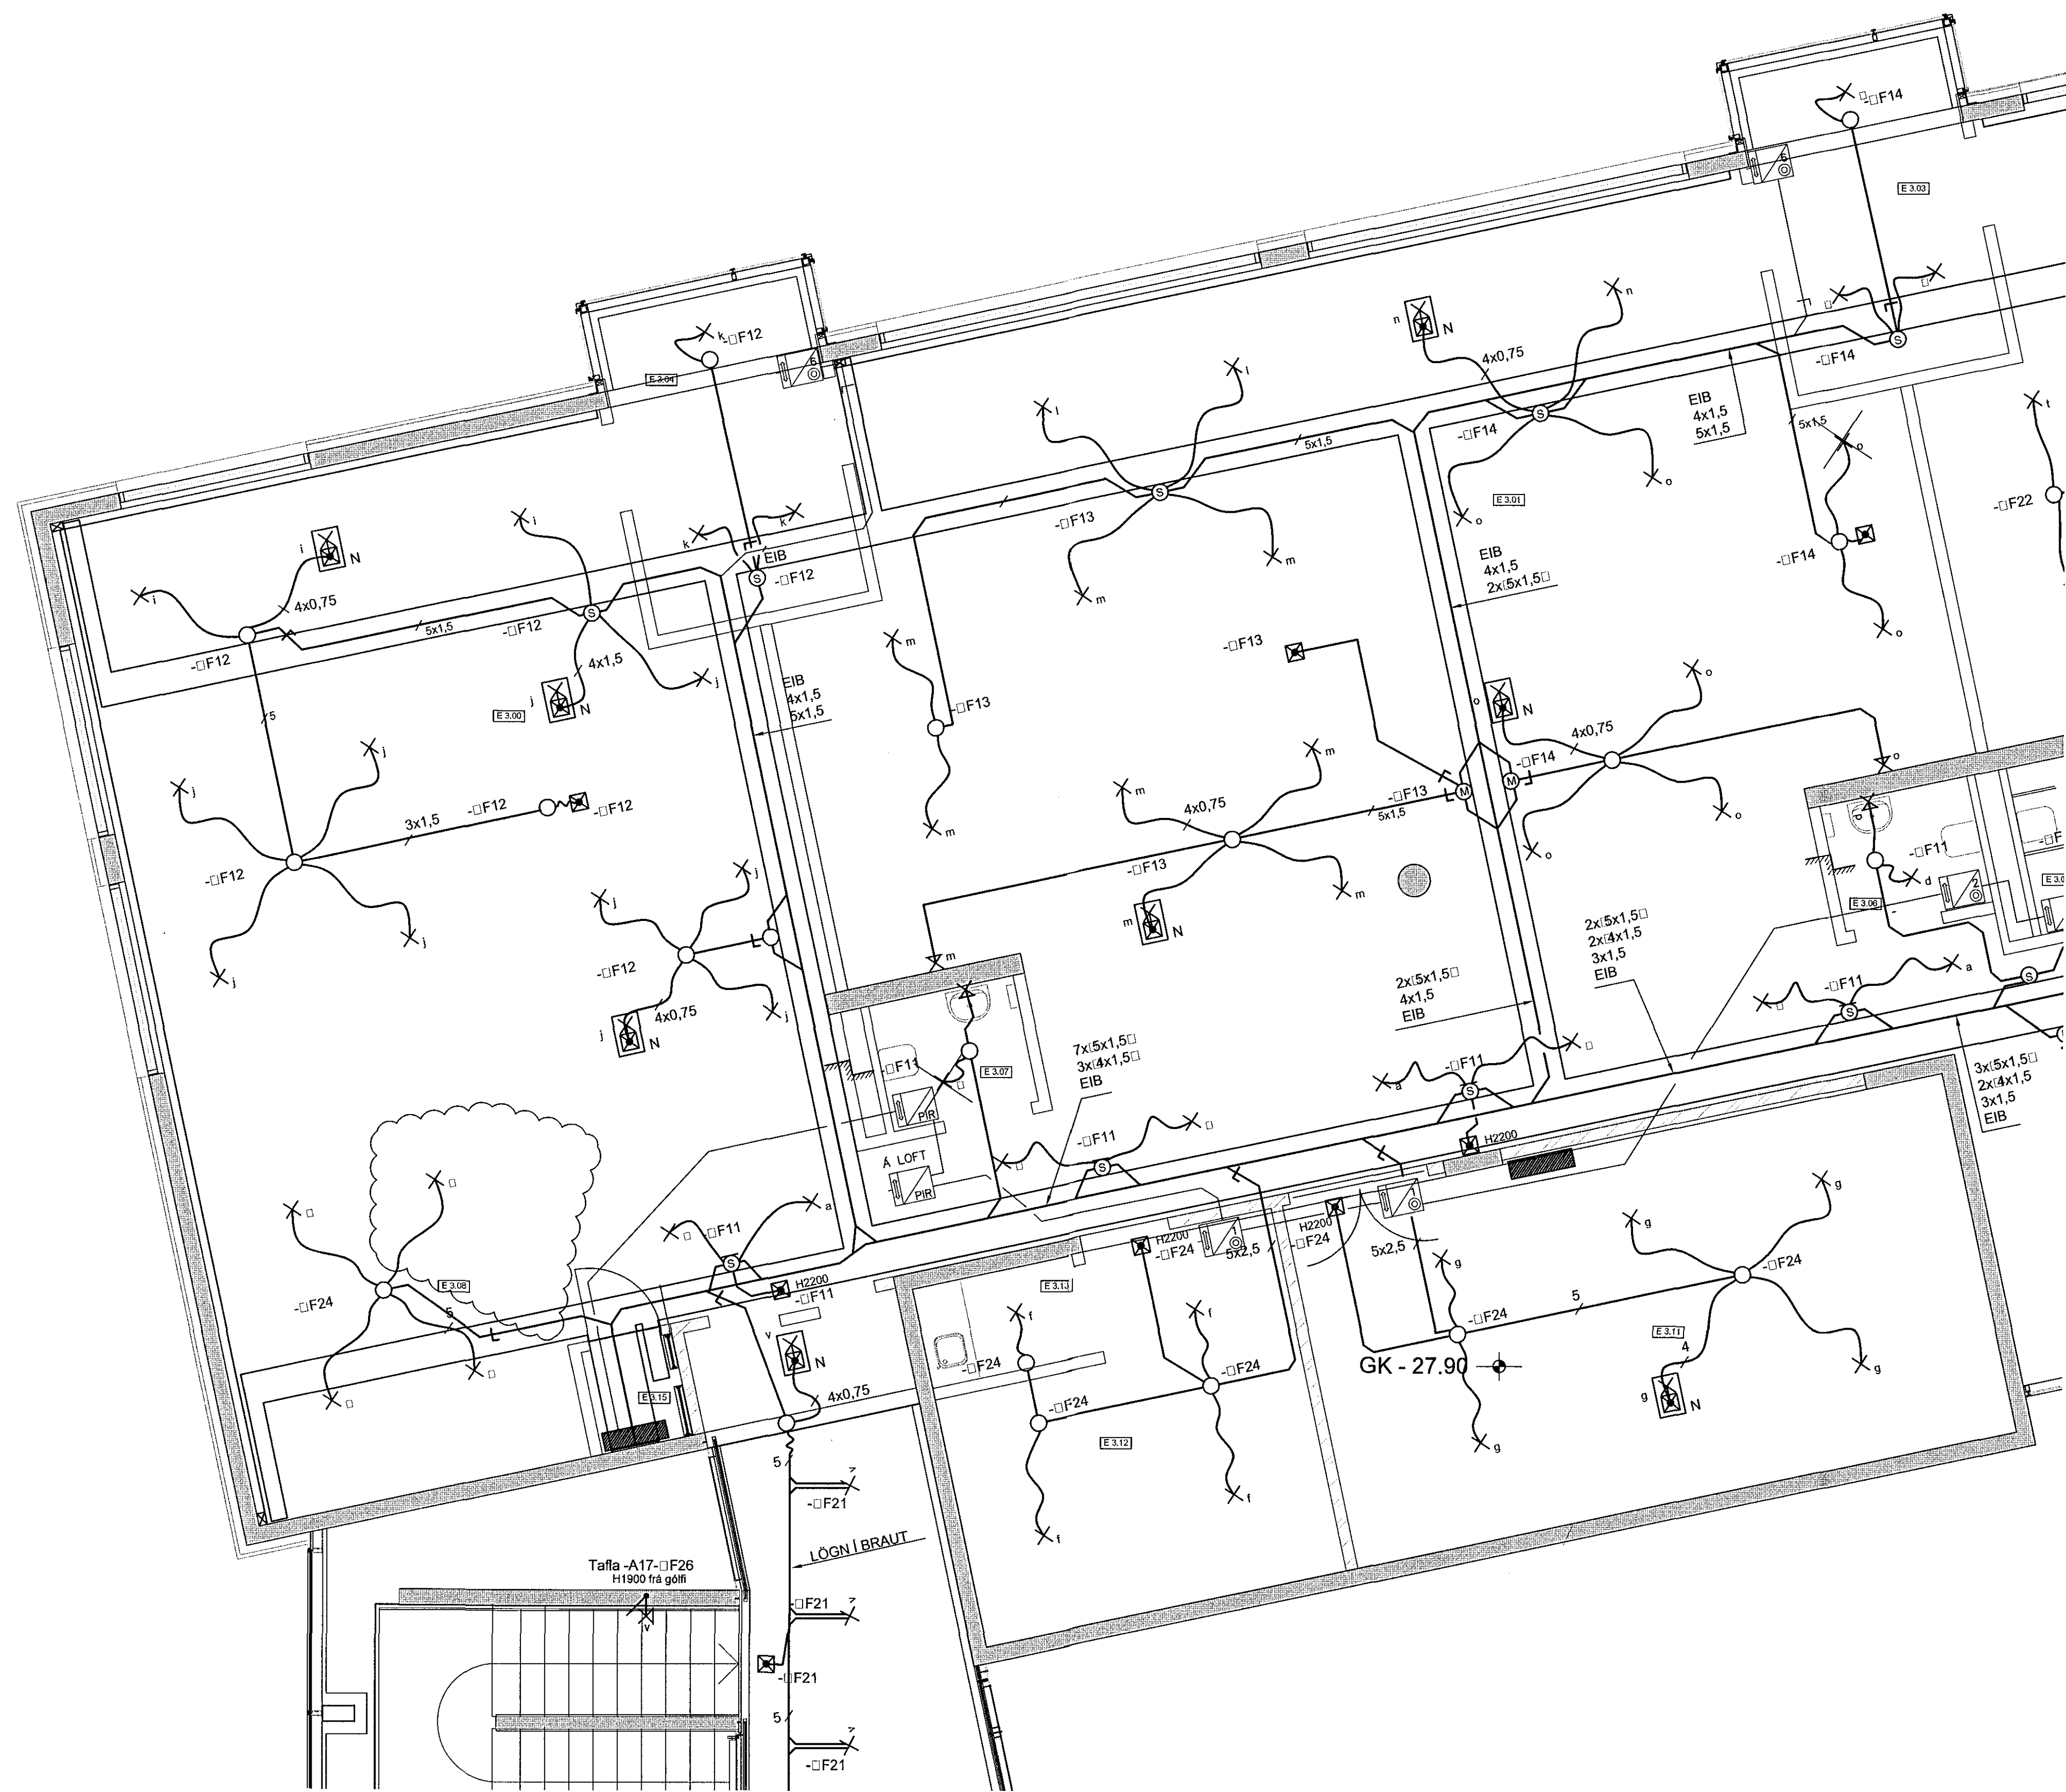

ÖLL AFRITUN TEIKNINGAR, AD HILUTA EDA HELD, ER HÁÐ SKRIFLEGI LEYFI HÖFUÐA.

**Verkfræðistofa  
Jóhanns Indriássonar ehf**  
Stúrumúli 1, 108 Reykjavík  
Sími 598 7319, Fax 598 6687, Netfang vji@vji.is, Veffang www.vji.is

**HRAUNVALLASKÓLI  
DREKAVÖLLUM 9  
HAFNARFIRÐI**

HEITI TEIKNINGAR:  
RAFLAGNIR LJÓSALOÐN 3HÆÐ - E2-309  
LÁGSPENNUTEIKNINGAR  
2.-3. ÁFANGI

MKV: 1:50 A1 1:100 A3	VERKNR: 5401	SKRÁNINGARNR: 0DNN	ÚTGÁFA: B
HAFFNR: SJ	TEIKNAR: IM	VEYRFARAR:	NET. TEIKNINGAR:
NAFN OG KT. SAMRÆMINGARHÖNDUÐAR: MAGNÚS KRISTBERGSSON 080257 3689			E2-309
DAGS. UNDIRSKRIFAR: <i>Magnús Kristbergsson</i>			BLAÐNÚMÉR: 159