


Samblykt þann
30 JUN 2015
Rýsingarfulltrúi: Magnús Kristbergsson
f. Þ. Sigurbjörn Steinarsson

ÚTGÁFUERILL				
ÚTGÁFA	DAGI	SKYRINGAR	BR. AF	SMÁR
Okt. 08		REYNDARTEIKNING		
B	30.05.15	Breytingar á stofum og kennararýmum	SJ	MK

DAGS UNDIRSKRIFTAR: NAFN OG ST. SAMRÆMINGARHÖFUÐAR:
UNDIRSKRIFT SAMRÆMINGARHÖFUÐAR:
Magnús Kristbergsson

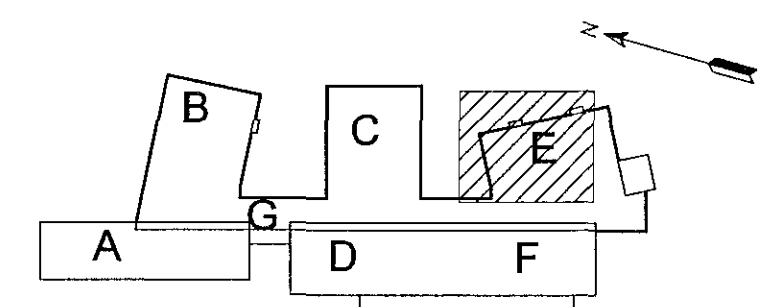

0 1 2 3 metrar
1:50 (A1)

ÖLL AFTRUN TEIKNINGAR, AD HILUTA EÐA HEIÐ, ER HÁÐ SKRIFLEGU LEYFI HÖFUÐA.

Verkfræðistofa
Jóhanns Indriðasonar ehf
Stjórnun 1, 108 Reykjavík
Sími 568 7319, Fax 568 6687, Netfang vfi@vj.is, Vefvang www.vj.is

HEITI VERKS:
HRAUNVALLASKÓLI
DREKAVÖLLUM 9
HAFNARFIRÐI

HEITI TEIKNINGAR:
RAFLAGNIR **LÁGSPENNUTEIKNINGAR**
TENGLALÖGN 1. HÆÐ - E3-109
2.-3. ÁFANGI

MKV: 1:50 A1	VERUR: S401	SKRÁBINGAR: ODN	ÚTGÁFA: B
1:100 A3	TEIKNING: IM	YFRIFARE: MK	NR. TEIKNINGAR: E3-109
MAGNÚS KRISTBERGSSON 080257 3689			BLADNÖMUR: 168