


Sampykkt þann
30 JUN 2015
Dýngingarfaltrúinn 1 - ma
F.B. Sigurður Stenar Jónsson

ÚTGÁFUFRILL					
ÚTGÁFA	DAÐI	SKYRIRGJAF	BR. AF	DAÐI	
OKT.08		REYNDARTEIKNING			
B	30.05.15	Breytingar á stofum og kennslurýmum	SJ	MK	

DAÐS. UNDRISPRÉTTAR: NAÐN OG KT. SAMRÆMINGARÁRÁÐGJAFAR:
UNDRISPRÉTT SAMRÆMINGARÁRÁÐGJAFAR: *Magnús Kristbergsson*

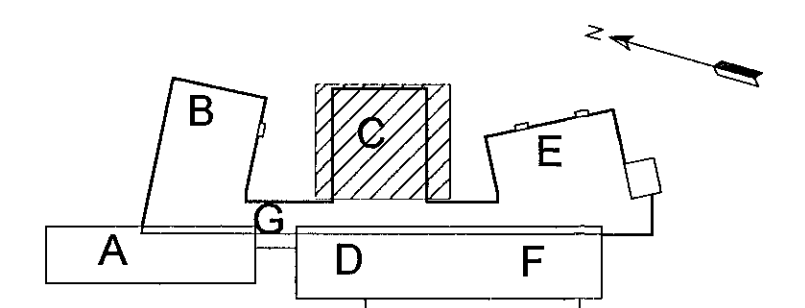

0 1 2 3 metrar
1:50 (A1)

Verkfræðistofa
Jóhanns Indriássonar ehf
Síðumúli 1, 108 Reykjavík
Sími 568 7319, Fax 568 6887, Netfang vj@vj.is, Veffang www.vj.is

HEITI VERKS:
HRAUNVALLASKÓLI
DREKAVÖLLUM 9
HAFNARFIRÐI

HEITI TERNINGAR:
RAFLAGNIR **LÁGSPENNUTEIKNINGAR**
LJÓSALÖGN 2. HÆÐ - E2-204
2.-3. ÁFANGI

MKV 1:50 A1	VERKANR: 5401	ÖKSÁRANGJAFAR: ÖDNN	ÚTGÁFA: B
1:100 A3	TEKNAÐI: IM	VIRKIFARÐI:	
NAÐN OG KT. SAMRÆMINGARÁRÁÐGJAFAR: SJ			NR. TERNINGAR: E2-204
DAÐS. UNDRISPRÉTTAR: 2/6/15	UNDRISPRÉTT SAMRÆMINGARÁRÁÐGJAFAR: <i>Magnús Kristbergsson</i>		BLAÐNÖMUR: 172