
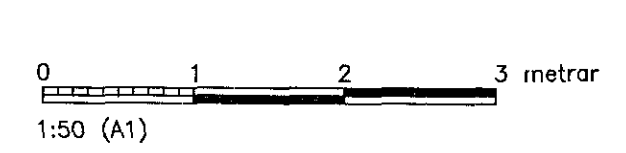


ÚTGÁFUERILL

ÚTGÁFA:	DAGR:	SPRINKLAR:	BR. AF:	SAMB.:
16.11.07	REYNDARTEIKNING			
B	30.05.15	Breytingar á stofum og kennslurýmum	SJ	MK

DAGR, UNDRSKRIFTAR: NAFN OG KT. SAMRÆMINGARÞÓNDUR:

UNDRSKRIFT SAMRÆMINGARÞÓNDUR:
Anna Þorgrím

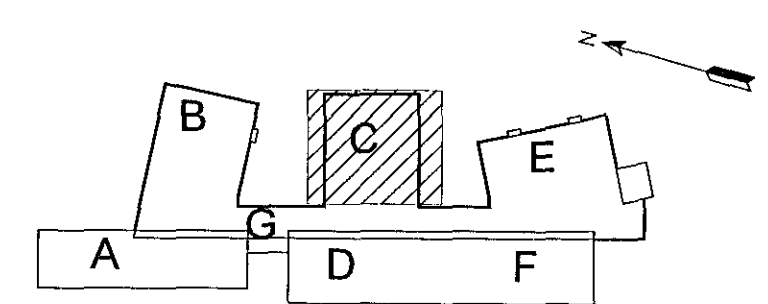

ÖLL AFTRUN TERNINGAR, AD HLUTA EGA HEILD, ER HÁÐ SKRIFLEGU LEYFI HÖFUÐA.


**Verkfræðistofa
Jóhanns Indriássonar ehf**
Stúrmúli 1, 106 Reykjavík
Sími 568 7319, Fax 568 6887, Netfang vji@vji.is, Veffang www.vji.is

**HRAUNVALLASKÓLI
DREKAVÖLLUM 9
HAFNARFIRÐI**

HEITI TERNINGAR:
**RAFLAGNIR LÁGSPENNUTEIKNINGAR
TENGLALÖGN 2. HÆÐ - E3-204
2.-3. ÁFANGI**

M.V. 1:50 A1	VERUR: 5401	SKRÁNINGARNR: 0DNR	ÚTGÁFA: B
HANNAÐ: MK	TERNNAÐ: IM	YFRIFRÁÐ: IM	NR. TERNINGAR: E3-204
NAFN OG KT. SAMRYKKJANDA: MAGNÚS KRISTBERGSSON 080257 3689			BLÆNDIÐ: 172
DAGR, UNDRSKRIFTAR: <i>27.6.15</i>	UNDRSKRIFT SAMRYKKJANDA: <i>Magnús Kristbergsson</i>		

TENGLALÖGN 2.HÆÐ - 0DNR.DWG

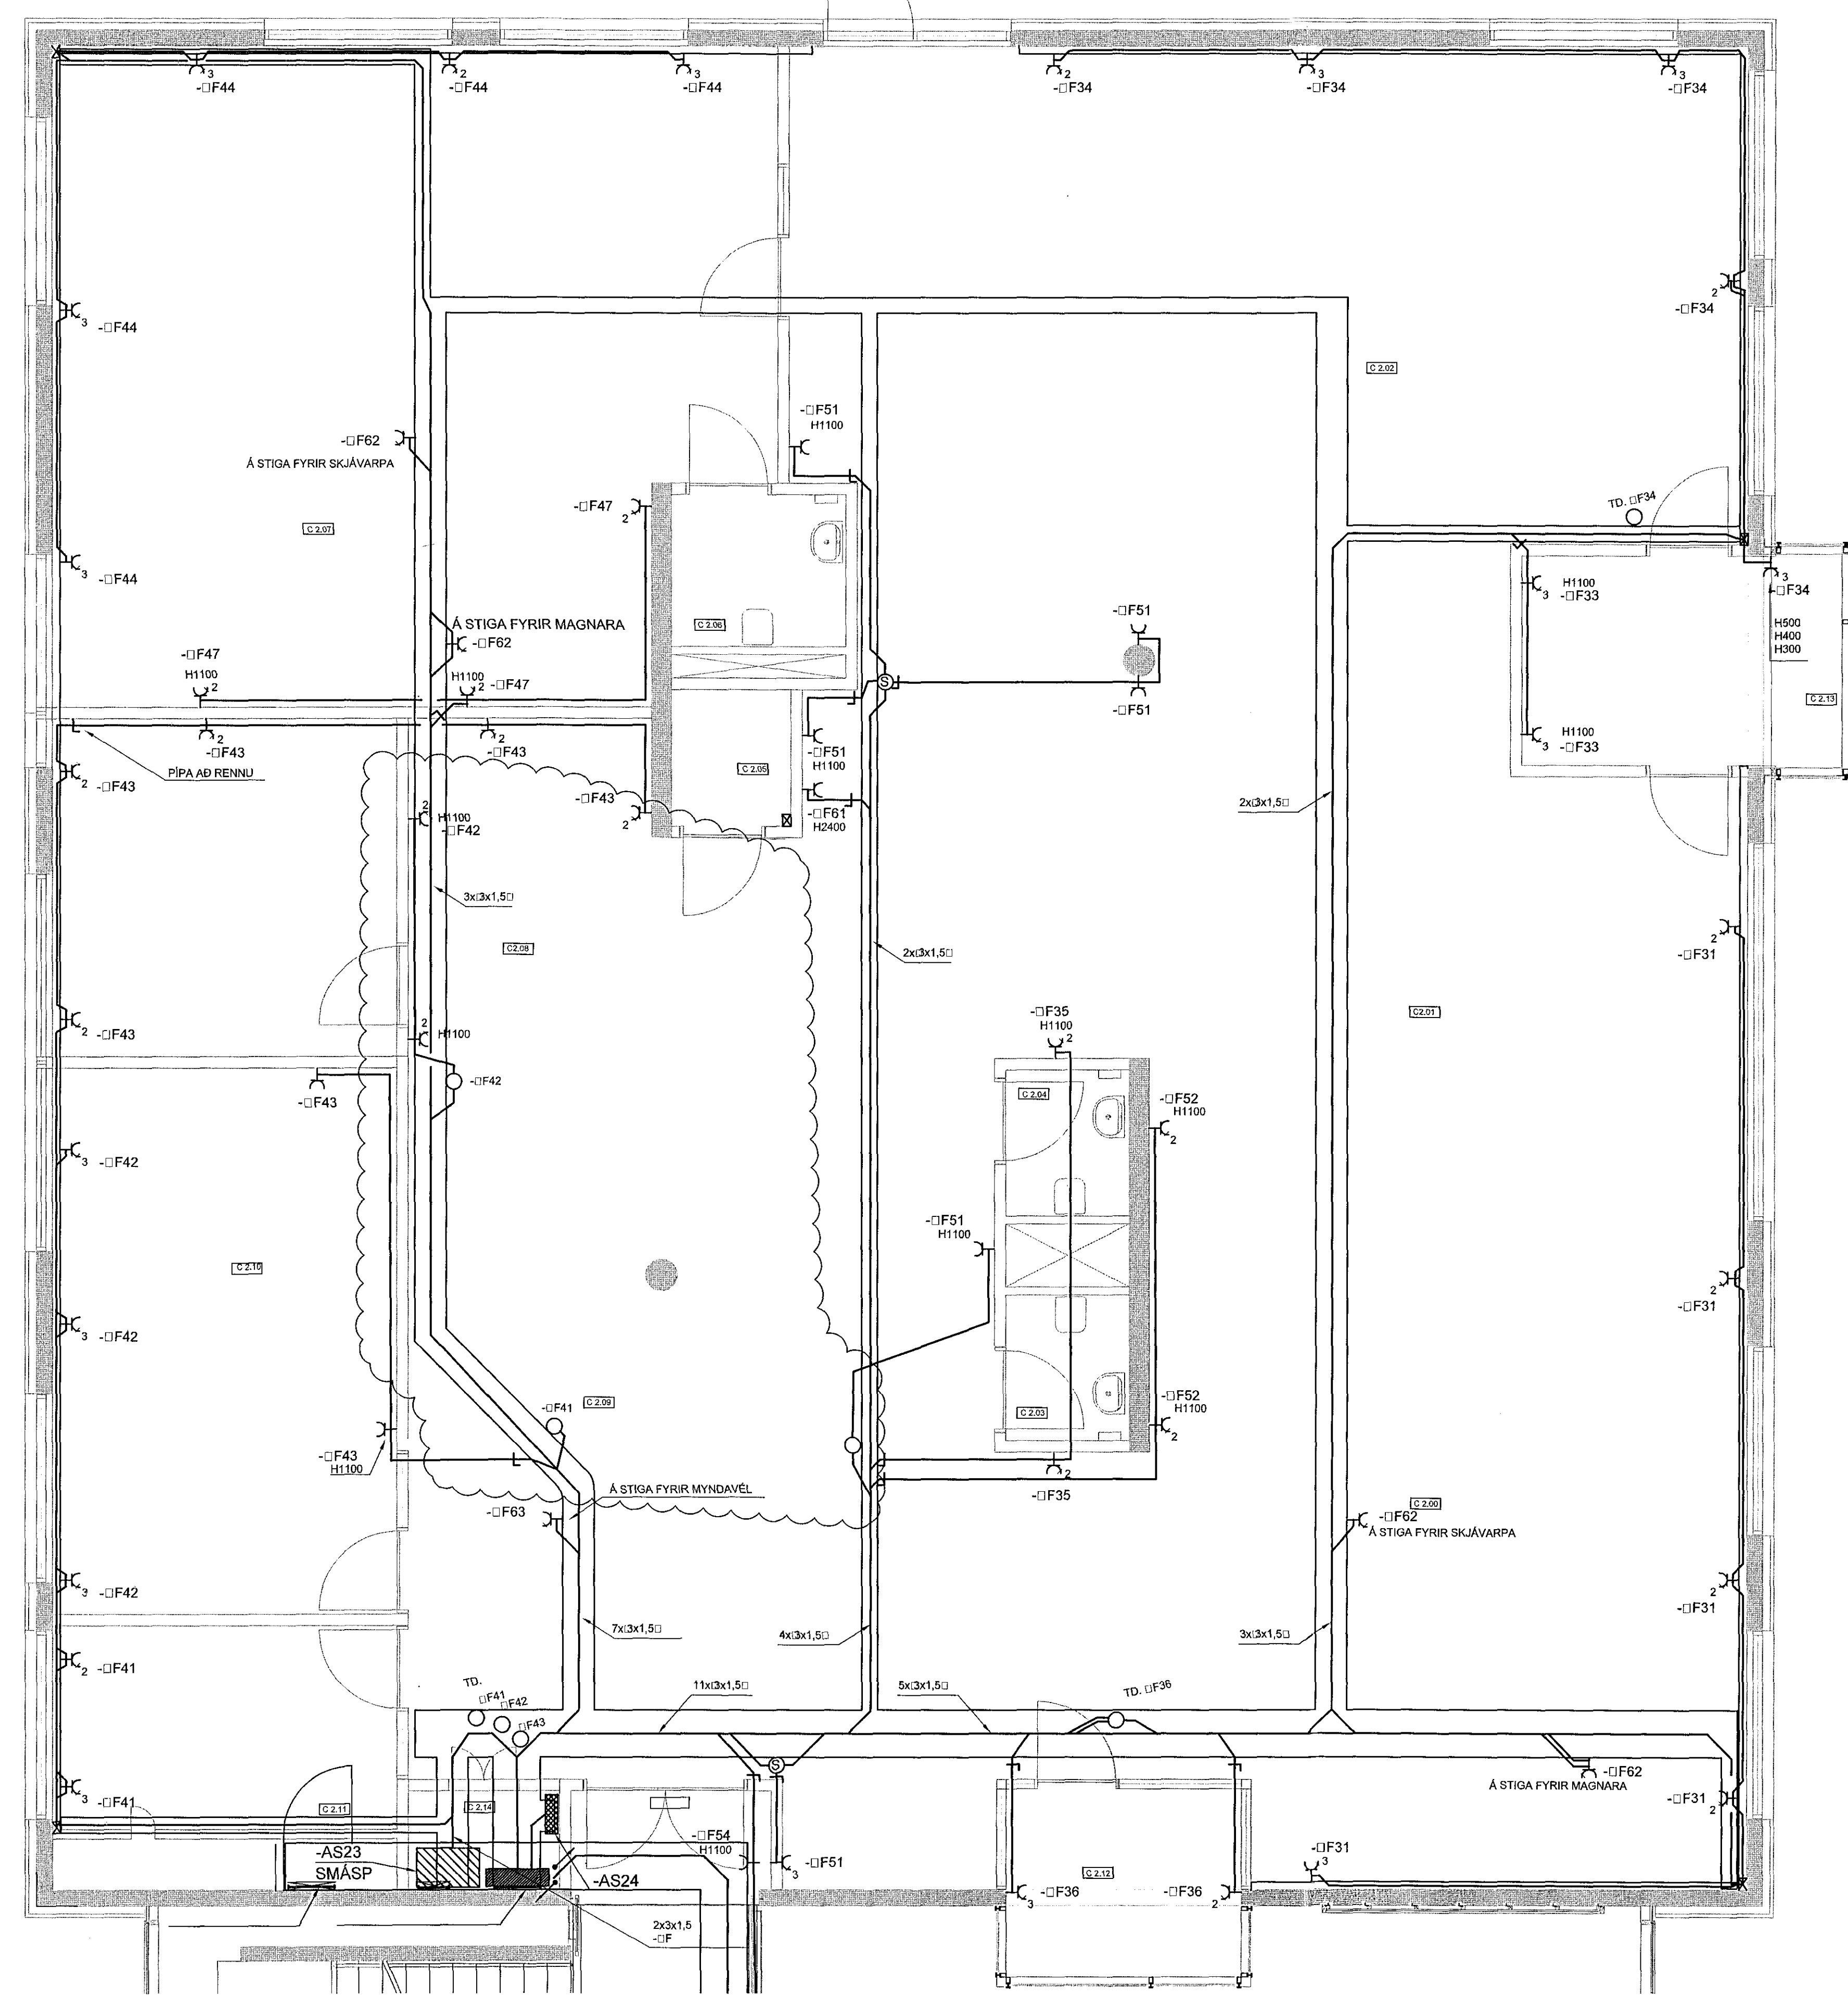

