


Samykkt þann
30 JUN 2015
Byggingarfulltrúinn (1) afn
F.h. Sigurður Steinar Jónsson

ÚTGÁFUERILL				
ÚTGÁFA	DAGI	SKYRINGAR	BR. AF	SAMH.
OKT.08		REYNDARTEIKNING		
B	30.05.15	Breytingar á stofum og kennslurýmum	SJ	MK

DAGI UNDRISPRIFAR: NAFN OG KT. SAMRÆMINGARHÖFUNDAR:
UNDRISPRIFT SAMRÆMINGARHÖFUNDAR: *Anna Þorgrím*

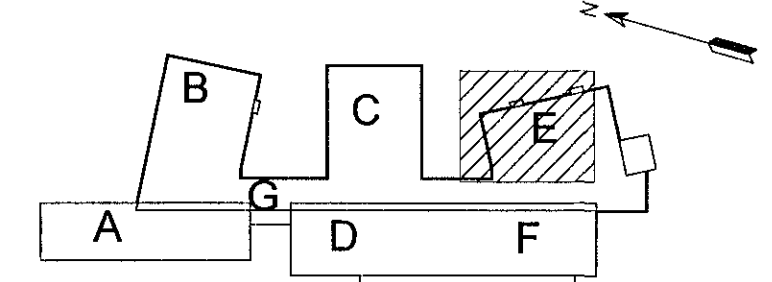

0 1 2 3 metrar
1:50 (A1)

OLLAFRITUN TEIKNINGAR, AD HEUTA EBA HEILD, ER HÁÐ SKIPFLEGU LEYFI HÖFUNDA.
Verkfræðistofa
Jóhanns Indriðasonar ehf
Síðumúli 1, 108 Reykjavík
Sími 568 7319, Fax 568 6987, Netfang vji@vj.is, Veffang www.vj.is

HEITI VERKS:
HRAUNVALLASKÓLI
DREKAVÖLLUM 9
HAFNARFIRÐI

HEITI TEIKNINGAR:
RAFLAGNIR LÁGSPENNUTEIKNINGAR
TENGLAÖGN 2. HÆÐ - E3-209
2.-3. ÁFANGI

MKV: 1:50 A1	VERKNI: 5401	SKYRNINGARNI: ODNR	ÚTGÁFA: B
HANNA: MK	TEIKNAR: IM	YFRIFAR: MK	TÖL. TEIKNINGAR: E3-209
NAFN OG KT. SAMRÆMINGARHÖFUNDAR: MAGNÚS KRISTBERGSSON 080257 3689	UNDRISPRIFT SAMRÆMINGARHÖFUNDAR: <i>Magnús Kristbergsson</i>	BLADNÖMUR: 177	

TENGLAÖGN 2.HÆÐ - ODNR.DWG