


Samþykkt þann  
 30 JUN 2015  
 Byggingarfulltrúinn í íbúðum  
 F.h. Sigurður Steinar Jónsson

ÚTGÁFUFRILL				
ÚTGÁFA	DAÐI	SKYRSLINGAR	BR. AF	SAÐR
Okt 08		Reyndartekningar		
B	30.05.15	Breytingar stofum og kennslurými	SJ	MK

DAÐS. UNDRISKRIFTAR: NAFN OG E.T. SAMRÁÐINGARHÖNDUNAR:  
 UNDRISKRIFT SAMRÁÐINGARHÖNDUNAR: *[Signature]*

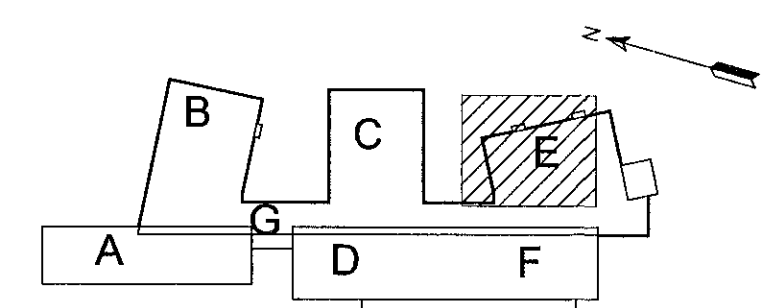

0 1 2 3 metrar  
 1:50 (A1)

ÖLL AFRETN TEIKNINGAR, AD HEUTA EÐA HEILD, ER HÁÐ SKRIFLEGU LEYFI HÖFUNDA.  
**Verkfræðistofa**  
**Jóhanns Indriássonar ehf**  
 Síðumúli 1, 108 Reykjavík  
 Sími 568 7319, Fax 568 6887, Netfang vj@vj.is, Veffang www.vj.is

HEITI VERKS:  
**HRAUNVALLASKÓLI**  
**DREKAVÖLLUM 9**  
**HAFNARFIRÐI**

HEITI TEIKNINGAR:  
**RAFLAGNIR** LÁGSPENNUTEIKNINGAR  
**TENGLAÖGN 3. HÆÐ - E3-309**  
**2.-3. ÁFANGI**

MKV 1:50 A1	VERNR:	5401	BRÁNINGAR:	ODNS	ÚTGÁFA:
1:100 A3	TEIKNAR:	IM	VIÐFAR:		B
NAFN:	MK				NR. TEIKNINGAR:
NAFN OG E.T. SAMRÁÐINGAR:	MAGNÚS KRISTBERGSSON	080257 3689			E3-309
DAÐS. UNDRISKRIFTAR:	UNDRISKRIFT SAMRÁÐINGAR:				BLAÐNÚMÉR:
<i>[Signature]</i>	<i>[Signature]</i>				185