

Sampykkt þann
30 JUN 2015
Byggingarfulltrúi í Hafnarfirði
F.h. Sigurður Steinar Jónsson

ÚTGÁFUERILL


ÚTGÁFA	DAGI	SKÝRINGAR	BR. AF	SAMP.
	23.11.07	REYNDARTEIKNING		
B	30.05.15	Breytingar stofum og kennslurými	SJ	MK

DAGS. UNDRORRIFTAK: NAFN OG KT. SAMRÆMINGARÞRÖNGUÐAR:
UNDRORRIFT SAMRÆMINGARÞRÖNGUÐAR: *Magnús Kristbergsson*

SÉR SKÝRINGAR

- ① PÍPA Í HURÐARKARM
- ② SKJÁVARPASÚRA 2Xø25 PÍPUR
- ③ YFIR UPPHENGDU LOFTI
- ④ BÚNAÐUR FESTUR Á STIGA
- ⑤ VAKTSKYNJARI Á GÓLFI VIÐ VEGG VEGGDÖS Í HÆÐ 60
- ⑥ HÁTALARI INNFELLDUR Í UPPHENGDU LOFTI. HÆGT AD HALLA TIL AD KASTA HLJÓÐI FRAM.
- ⑦ YFIRLIT YFIR BÚNAÐ OG STRENGI Í VEIKKOMANDI TOFLU ER SYNT Á BLÓÐUM 105, 106 OG 107
- ⑧ YFIRLIT YFIR BÚNAÐ TENGÐAN VEIKKOMANDI TOFLU ER SYNT Á BLAÐI 105
- ANNAR VÆNGUR RÍLADUR FASTUR.
- ⑨ ÓRÍLADI VÆNGUR AFLÆSIST MED KORTALESARA UTAN FRÁ. SEGULLÆSING Í FALSI RÍLADRAR HURÐAR. PANIKSLÁ MED SNERTU Á RÍLADRI HURÐ SEM OPNAR RAFLÆSINGU MED ÞVI AD RJÚFA STRAUM AD HENNI.

- A □ Ca15 UTP
- B □ Ca15 FTP
- C □ COAX 75 Ω F. LOFTNETSKERFI
- D □ STRENGUR FYRIR KLUKKUKERFI
- E = STRENGUR FRIR SKÓLABJÓLLUKERFI
- F = HÁTALARASÚRA
- G = SKJÁVARPASÚRA (VGA)

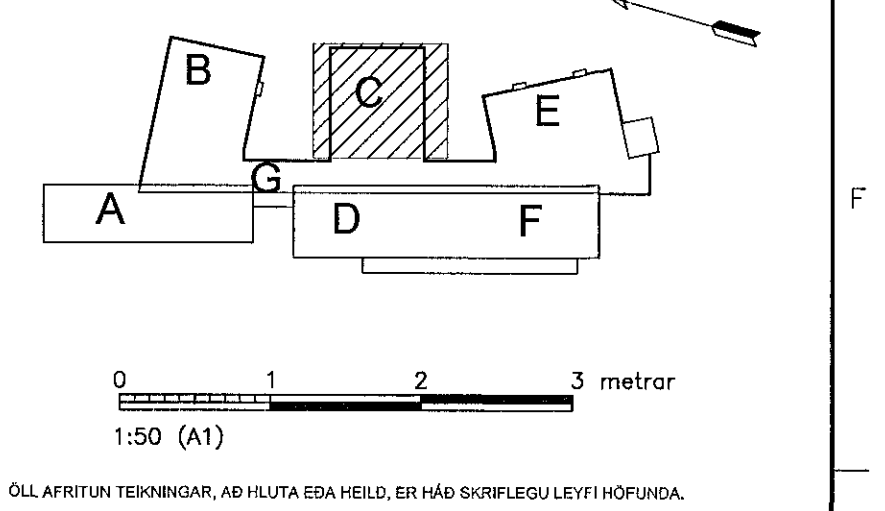

STIGALAGNIR
BREYTTAR
SJÁ LAMPA- OG
RENNUPLAN

**Verkfræðistofa
Jóhanns Indriássonar ehf**
Skilmúli 1, 108 Reykjavík
Sími 568 7319. Fax 568 6887. Netfang vji@vji.is. Veffang www.vji.is

HEITI VERKS:
**HRAUNVALLASKÓLI
DREKAVÖLLUM 9
HAFNARFIRÐI**

HEITI TEIKNINGAR:
**RAFLAGNIR SMÁSPENNUTEIKNINGAR
SMÁSPENNA 2. HÆÐ - F5-204
2.-3. ÁFANGI**

MKV: 1:50 A1	VERNRN: 5401	SKRÁNNINGARNR: ODNV	ÚTGÁFA: B
1:100 A3	TEIKNAR: SBS	YFIRFARIR: Öp	NR. TEIKNINGAR: F5-204
NAFN: SBS	NAFN OG KT. SAMRÆMINGARÞRÖNGUÐAR: MAGNÚS KRISTBERGSSON 080257 3689	UNDRORRIFT SAMRÆMINGARÞRÖNGUÐAR: <i>Magnús Kristbergsson</i>	BLAÐNÖMUR: 222

