


Samþykkt þann
30 JUN 2015
Byggingarfulltrúinn í Hraunvallas
F.H. Sigurður Steinar Jónsson

ÚTGÁFUERILL			
ÚTGÁFA	DAGS.	SKÝRINGAR	BR. AF SAMM.
OKI. 08		REYNDARTEIKNING	
B	30.05.15	Breytingar á stofum og kennslurými	SJ MK

DAGS. UNDRISPRIFTAR: _____
NAFN OG KT. SAMRÆMINGSBANDLÖG: _____
UNDRISPRIFT SAMRÆMINGSBANDLÖG: _____

- SÉR SKÝRINGAR**
- PIPA Í HURDARKARM
 - SKJÁVARPASNÚRA 2Xø25 PÍPUR
 - YFIR UPPHENGDU LOFTI
 - BÚNAÐUR FESTUR Á STIGA
 - VAKTSKYNJARI Á GÓLFI VIÐ VEGG VEGGDÖS Í HÆÐ 60
 - HÁTALARINN INNFELLDUR Í UPPHENGDU LOFTI. HÆGT AD HALLA TIL AD KASTA HLJÓÐI FRAM.
 - YFIRLIT YFIR BÚNAÐ OG STRENGI Í VÍÐKOMANDI TOFLU ER SÝNT Á BLÓÐUM 105, 106 OG 107
 - YFIRLIT YFIR BÚNAÐ TENGÐAN VÍÐKOMANDI TOFLU ER SÝNT Á BLAÐI 105
- ANNAR VÆNGUR RÍLAÐUR FASTUR.
 ⑤ ORLADI VÆNGUR AFLÆSIST MED KORTALESARA UTAN FRA. SEGULLÆSING Í FALSI RÍLAÐRAR HURÐAR. PANIKSLÁ MED SNERTU Á RÍLAÐRI HURÐ SEM OPNAR AFLÆSINGU MED ÞVI AD RÍJÚFA STRAUM AD HENNI.

- A □ Cat5 UTP
 B □ Cat5 FTP
 C □ COAX 75 Ω F. LOFTNETSKERFI
 D □ STRENGUR FYRIR KLUKKUKERFI
 E = STRENGUR FYRIR SKÓLABJÓLLUKERFI
 F = HÁTALARASNÚRA
 G = SKJÁVARPASNÚRA (VGA)

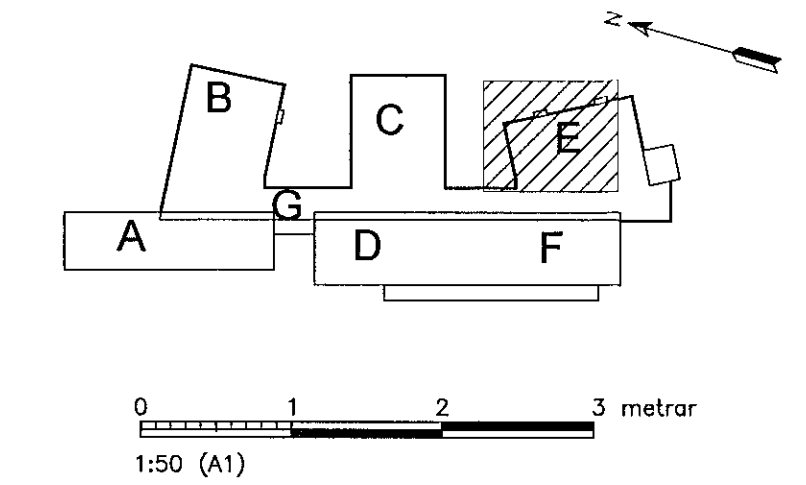

ÖLL AFRITUN TERNINGAR, AD HLUTA EDA HEILD, ER HÁÐ SKRIFLEGU LEYFI HÖFUÐA.

Verkfræðistofa Jóhanns Indriðasonar ehf
 Síðumúli 1, 108 Reykjavík
 Sími 568 7319, Fax 568 6887, Netfang vji@vji.is, Veffang www.vji.is

HERI VERKS: **HRAUNVALLASKÓLI DREKAVÖLLUM 9 HAFNARFIRÐI**

HERI TEIKNINGAR: **RAFLAGNIR SMÁSPENNUTEIKNINGAR SMÁSPENNA 2. HÆÐ - F5-209 2.-3. ÁFANGI**

MKY 1:50 A1	VERNRN: 5401	SKÝRINGARNR: 0DNV	ÚTGÁFA: B
1:100 A3	TERNAÐ: SBS	YFRIFJÓRÐ: ÓÞ	NR. TEIKNINGAR: F5-209
NAFN OG KT. SAMÞYKKJANEA: MAGNÚS KRISTBERGSSON 080257 3689			BLANNNUMER: 227
DAGS. UNDRISPRIFTAR: _____			UNDRISPRIFT SAMÞYKKJANEA: _____

