


ÚTGÁFUERILL				
ÚTSAGA	DAGI	SKYRINGAR	BR. AF	SAMB.
	26.11.07	REYNDARTEIKNING		
B	30.05.15	Breytingar stofum og kennslurýmum	SJ	MK

DAGS. UNDRISKRIFTAR: *Árm. Þorgrímur*
 NAFN OG KT. SAMRÆMINGARHÖNDLADAR:
 UNDRISKRIFT SAMRÆMINGARHÖNDLADAR:

- ### BRUNAVIÐVÖRUNARKERFI
- BRUNABJALLA.
 - HANDBRUNABÓLI.
 - TENGIDÓS Á STIGA, I VEGG EDA Á LOFTI.
 - AÐGERÐAREIKNING TENGÐ BRUNASLAUFU
 - VISTFANGSEIKNING TENGÐ BRUNASLAUFU
 - STOKKASKYNJARI OPTÍSKUR TENGÐUR BRUNASLAUFU
 - REYKSKYNJARI OPTÍSKUR
 - REYKSKYNJARI JÓNÍSKUR
 - HITSKYNJARI
 - ÚTSTÓÐ BRUNAVIÐVÖRUNARKERFIS
 - REYKRÆSTROFI TENGÐUR REYKRÆSTIKERFI
 - BRUNABJALLA MEÐ BLIKKLJÓSI
 - TILVÍSUN TIL SKYRINGATEXTA.
 - STILLIROFI FYRIR ÖPNULOKUN REYKLÖGA.
 - STJÓRNSTÓÐ MEÐ VARAFLGJAFI.
 - STRENGLAGNIR FYRIR HURÐASEGLA.
 - STRENGLAGNIR FYRIR REYKRÆSTLÖGUR.
 - STRENGLAGNIR VISTFANGSSLAUFUR BRUNAKERFI.
 - STRENGLAGNIR FYRIR BJÖLLURÁSIR.
 - STRENGLAGNIR FYRIR SAMSKIPTI UNDIRSTÓÐVA.

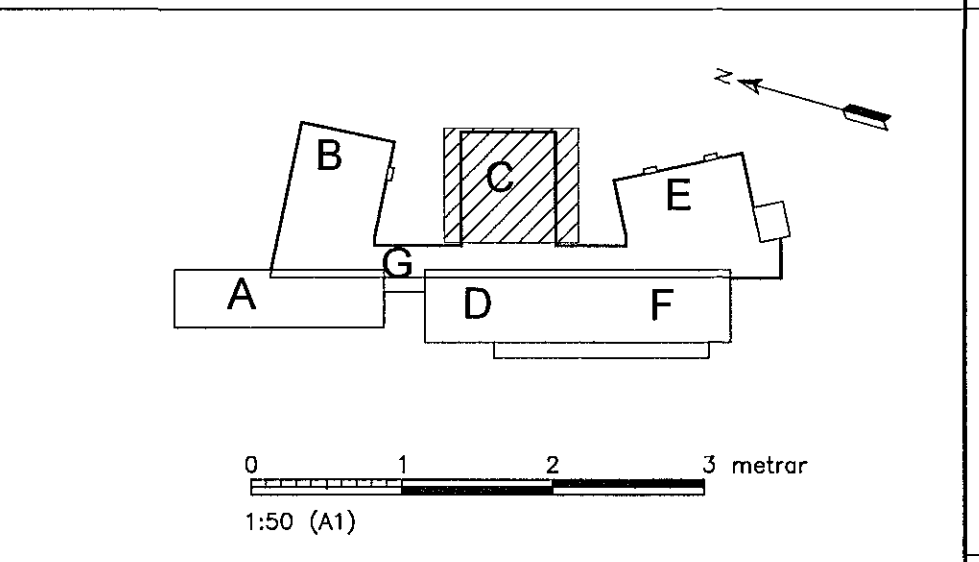

Verkfræðistofa Jóhanns Indríðasonar ehf
 Síðumáli 1, 108 Reykjavík
 Sími 568 7319, Fax 568 6887, Netfang vji@vji.is, Veffang www.vji.is

HEITI VERKS:
HRAUNVALLASKÓLI DREKAVÖLLUM 9 HAFNARFIRÐI

HEITI TEIKNINGAR:
**RAFLAGNIR SMÁSPENNUTEIKNINGAR
 BRUNAVIÐVÖRUN 2. HÆÐ - F3-204**

MNY: 1:50 A1 1:100 A3	VERKNO: 5401 TERMFAR: Óþ	SKYRNINGARNR: 0DNZ YFIRFAR: SBS	ÚTGÁFA: B
NAFN OG KT. SAMRÆMINGARHÖNDLADAR: MAGNÚS KRISTBERGSSON 080257 9689			NR. TEIKNINGAR: F3-204
DAGS. UNDRISKRIFTAR: <i>Magnús Kristbergsson</i>			BLAÐNÚMÉR: 247