


LAMPA- OG RENNUIPLAN 1HÆÐ -
ODNLIÐI G

Samþykkt þann
30 JUN 2015
Byggingarfulltrúinn í Hafna
F.h. Sigurður Steinar Jónsson

ÚTGÁFUFRILL

ÚTGÁFA	DAGI	SKYRNINGAR	ER. AF	ÞAMM.
26.10.06		REYNDARTEIKNINGAR		
B	30.05.15	Breyting á stofum og kennslurýmum	SJ	MK

DAGS. UNDRISKRIFAR: NAFN OG KT. SAMRÆMINGARÞÓTTUNDA:
UNDRISKRIF SAMRÆMINGARÞÓTTUNDA:
Ólafur Þorsteinsson

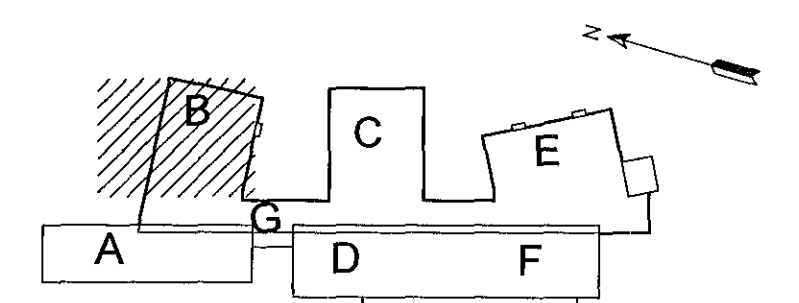

0 1 2 33 metrar
1:50 (A1)

**Verkfræðistofa
Jóhanns Indriássonar ehf**
Slóumóli 1, 108 Reykjavík
Sími 568 7319, Fax 568 6887, Netfang vj@vj.is, Vefvang www.vj.is

HEITI VERKS:
**HRAUNVALLASKÓLI
DREKAVÖLLUM 9
HAFNARFIRÐI**

HEITI TEIKNINGAR:
RAFLAGNIR LÁGSPENNUTEIKNINGAR
LAMPA- OG RENNUIPLAN 1. HÆÐ - E1-101

MÖV: 1:50 A1	VERUR: 5401	SKRÁNINGAR: ODNI	ÚTGÁFA: B
1:100 A3	TEIKNAR: IM	YTRIFAR: IM	NR. TEIKNINGAR: E1-101
NAFN OG KT. SAMRÆMINGARÞÓTTUNDA: MAGNÚS KRISTBERGSSON 080257 3689			BLAÐNÖMUR: 11
DAGS. UNDRISKRIFAR: 25.6.15		UNDRISKRIF SAMRÆMINGARÞÓTTUNDA: <i>Magnús Kristbergsson</i>	