


Sambýkt þann
 30 JUN 2015
 Byggingarfulltrúi í Hafnarfirði
 F.h. Sigurður Steinar Jónsson

ÚTGÁFUERILL			
ÚTGÁFA	DAGI	SKYRINGAR	BR. AF SAMB.
OKT.08		REYNDARTEIKNING	
B	30.05.15	Breytingar á stofum og kennslurýmum	SJ MK

DAGI UNDRISKRIFAR: NAFN OG KT. SAMRÆMINGARHÖFUNDAR:
 UNDRISKRIFT SAMRÆMINGARHÖFUNDAR:
Anna Þorgrím

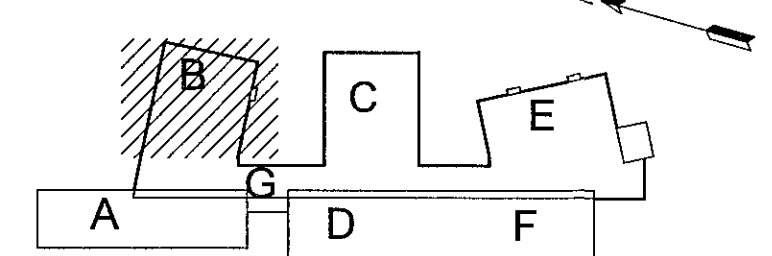

0 1 2 3 metrar
 1:50 (A1)
 ÖLL AFTRUN TERNINGAR, AD HEUTA EDA HEILD, ER HÁÐ SKRIFLEGU LEYFI HÖFUNDAR.

Verkfræðistofa
Jóhanns Indrássonar ehf
 Síðumöl 1, 108 Reykjavík
 Sími 566 7319, Fax 566 6887, Netfang vji@vji.is, Veffang www.vji.is

HETTI VERK: **HRAUNVALLASKÓLI**
 DREKAVÖLLUM 9
 HAFNARFIRÐI

HETTI TERNINGAR: **RAFLAGNIR** LÁGSPENNUTEIKNINGAR
 LAMPA- OG RENNUPLAN 2. HÆÐ - E1-201

MKV: 1:50 A1	VERKFR:	SKRÁNINGARNR:	ÚTGÁFA:
1:100 A3	5401	ODNJ	B
HANNA:	TERNA:	YFIRFARA:	NR. TERNINGAR:
ÖJS/SJ	IM		E1-201
NAFN OG KT. SAMBYGGJANDA: MAGNÚS KRISTBERGSSON 080257 3689			BLAÐNÚMÉR:
DAGI UNDRISKRIFAR: 25.6.15			14
UNDRISKRIFT SAMBYGGJANDA:			