




LAMPA- OG RENNUIPLAN 3/HÆÐ -  
ODNK D1 G

Sambýkkt þann  
30 JUN 2015  
Byggingarfulltrúi i þínu  
F.h. Sigurður Steinar Jónsson

ÚTGÁFUERILL			
ÚTGÁFA	DAGI	SKYRINGAR	BR. AF SAMM.
	26.10.06	REYNDARTEIKNINGAR	
B	30.05.15	Breytingar stofum og kennslurými	SJ MK

DAGS UNDRISKRIFTAR: NAFN OG KT. SAMRÆMINGARHÖNDLUNAR:  
UNDRISKRIFT SAMRÆMINGARHÖNDLUNAR:  
*Ólafur Þorgeirsson*

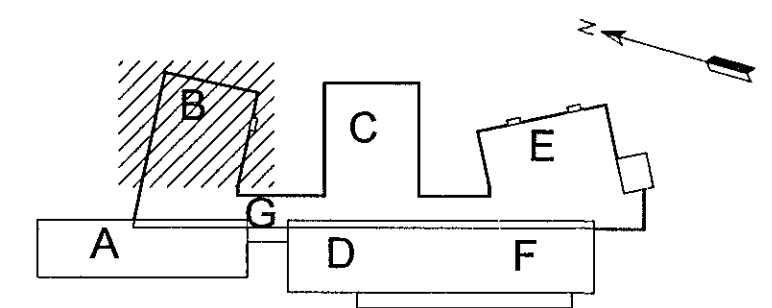

0 1 2 3 metrar  
1:50 (A1)

ÖLL AFTRITUN TEIKNINGAR, AD HLUFA EÐA HEILD, ER HÁÐ SKRIFLEGU LEYFI HÖFUÐA.

**Verkfræðistofa**  
**Jóhanns Indriðasonar ehf**  
Slóruddi 1, 100 Reykjavík  
Sími 563 7319, Fax 568 6887, Netfang vj@vj.is, Veffang www.vj.is

HETTI VERKS:  
**HRAUNVALLASKÓLI**  
DREKAVÖLLUM 9  
HAFNARFIRÐI

HETTI TEIKNINGAR:  
RAFLAGNIR LÁGSPENNUTEIKNINGAR  
LAMPA- OG RENNUIPLAN 3. HÆÐ E1-301

MKV 1:50 A1 1:100 A3	VERÐIÐ: 5401	SKRÁNINGARNEI: ODNK	ÚTGÁFA: B
HAFNAGI: OJS/SJ	TEIKNAR: IM	VEIÐFARND: YFIRFARND:	NR. TEIKNINGAR: E1-301
HAFN OG KT. SAMRÆMINGARND: MAGNÚS KRISTBERGSSON 080257 3689			BLAÐNÚMÉR: 17
DAGS UNDRISKRIFTAR: 25/6/15			UNDRISKRIFT SAMRÆMINGARND: <i>Magnús Kristbergsson</i>