


Samþykkt þann  
 30 JUN 2015  
 Byggingarfulltrúinn í Hafnarfirði  
 F.h. Sigurður Steinar Jónsson

ÚTGÁFUERILL				
ÚTGÁFA:	DAGS:	SKYRINGAR:	ER. AF:	EMPT:
	27.10.06	REYNDARTEKNING		
B	30.05.15	Breytingar á stofum og kennslurýmum	SJ	MK

DAGS. UNDRISPRIFTAR: IMFI OG KT. SAMRÆMINGARHÖNDUÐUR:  
 UNDRISKRIFT SAMRÆMINGARHÖNDUÐUR:  
*Amma Þorgeirsdóttir*

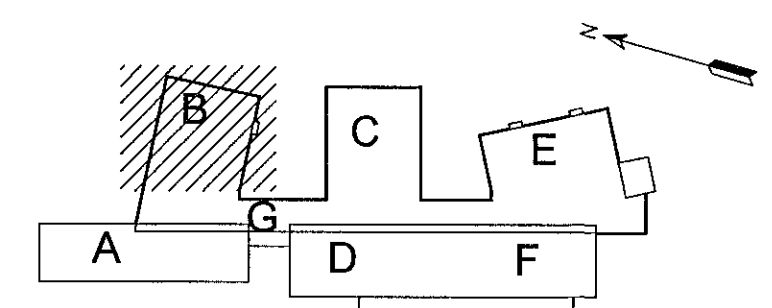

0 1 2 3 metrar  
 1:50 (A1)

ÖLL AFRITUN TEKNINGAR, AD HEUTA EDA HEIÐ, ER HÁÐ SKRIFLEGU LEYFI HÖFUÐA.

**Verkfræðistofa**  
**Jóhanns Indriásonar ehf**  
 Síðumúli 1, 108 Reykjavík  
 Sími 566 7319, Fax 566 6987, Netfang vj@vj.is, Veffang www.vj.is

HEITI VERKS:  
**HRAUNVALLASKÓLI**  
**DREKAVÖLLUM 9**  
**HAFNARFIRÐI**

HEITI TEKNINGAR:  
**RAFLAGNIR**      **LÁGSPENNUTEKNINGAR**  
**LJÓSALOÐN 1. HÆÐ - E2-101**

MKV: 1:50 A1	VERKNE: S401	SKRÁNINGARNEI: ODNM	ÚTGÁFA: B
1:100 A3	TEKNEI: IM	VERFAÐUR:	NR. TEKNINGAR: E2-101
HAFNAR: SJ	NETFANG: IM	VERFAÐUR:	BLAÐNÖMUR: 21
NETFANG OG KT. SAMRÆMINGARNEI: MAGNÚS KRISTBERGSSON 080257 3689		UNDRISKRIFT SAMRÆMINGARHÖNDUÐUR: <i>Magnús Kristbergsson</i>	

LJÓSALOÐN 1HÆÐ - ODNM.DWG