


Samþykkt þann  
30 JUN 2015  
Byggingarfulltrúinn í Hafnar  
F.Þ. Sigurður Steinarr Jónsson

ÚTGÁFUERILL			
ÚTGÁFA	DAGI	SKYRINGAR	BR. AF SAMM.
OKT.08		REYNDARTEIKNING	
B	30.05.15	Breytingar á stofum og kennslurýmum	SJ MK

DAGS UNDRISKRIFTAR: NAFN OG KT. SAMRÆMINGARHÖNDLUNAR:  
UNDRISKRIFT SAMRÆMINGARHÖNDLUNAR:  
*Amnis Þorgeirsson*

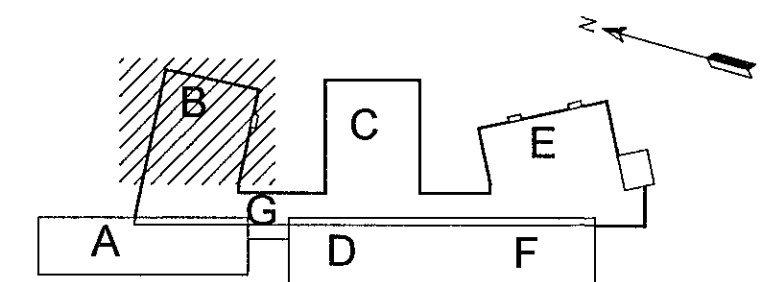

0 1 2 3 metrar  
1:50 (A1)

ÖLL AFTRITUN TEIKNINGAR, AD HLUATA EÐA HEILD, ER HÁÐ SKRIFLEGU LEYFI HÖFUÐA.

**Verkfræðistofa**  
**Jóhanns Indriássonar ehf**  
Síðumúli 1, 108 Reykjavík  
Sími 568 7319, Fax 568 6887, Netfang vj@vj.is, Veffang www.vj.is

HEITI VERKS:  
**HRAUNVALLASKÓLI**  
DREKAVÖLLUM 9  
HAFNARFIRÐI

HEITI TEIKNINGAR:  
RAFLAGNIR LÁGSPENNUTEIKNINGAR  
LJÓSALOÐN 2. HÆÐ - E2-201

MÖ: 1:50 A1	VERUR: 5401	SKYRNINGARNR: 0DNN	ÚTGÁFA: B
1:100 A3			
HAFNAR: SJ	TEIKNAR: IM	YFIRFAR:	NR. TEIKNINGAR: E2-201
NAFN OG KT. SAMÞYKKJANDA: MAGNÚS KRISTBERGSSON 080257 9689			BLAÐNÚMÉR: 24
DAGS UNDRISKRIFTAR: 28.05			UNDRISKRIFT SAMÞYKKJANDA: <i>Amnis Þorgeirsson</i>