


Samþykkt þann  
 30 JUN 2015  
 Byggingarfulltrúinn í Hraunvalla  
 F.h. Sigurður Steinar Jónsson

ÚTGÁFUFRILL			
ÚTGÁFA	DAGS	SKYRNINGAR	BR. AF SAMN.
06.11.06	REYNDARTEIKNINGAR		
B	30.05.15	Breytingar stofum og kennslurými	SJ MK

DAGL. UNDRISKRIFTAR:   
 NAFN OG KT. SAMRÆMINGSRÁÐGAFANDA:   
 UNDRISKRIPT SAMRÆMINGSRÁÐGAFANDA:   
*Magnús Kristbergsson*

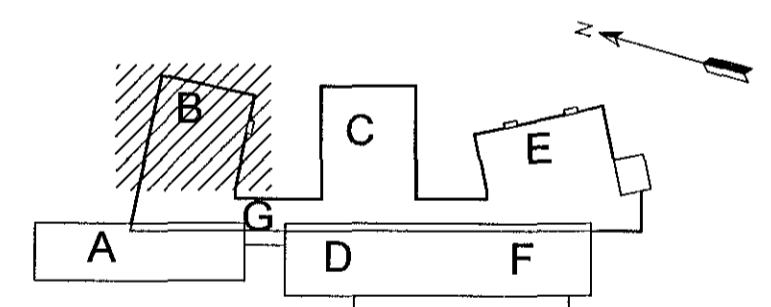

ÖLL AFRITUN TEIKNINGAR, AÐ HLUTA Eða HEILD, ER HÁÐ SÖRPLEGULEYFI HÖFUÐA.  
 1:50 (A1)

**Verkfræðistofa**  
**Jóhanns Indriássonar ehf**  
 Síðumúli 1, 108 Reykjavík  
 Sími 568 7319, Fax 568 6887, Netfang vj@vj.is, Veffang www.vj.is

HEITI VERKS:  
**HRAUNVALLASKÓLI**  
**DREKAVÖLLUM 9**  
**HAFNARFIRÐI**

HEITI TEIKNINGAR:  
**RAFLAGNIR**      **LÁGSPENNUTEIKNINGAR**  
**LJÓSALÖGN 3. HÆÐ - E2-301**

MÁK: 1:50 A1	VERKUR: 5401	SÖRÁRVAÐARNEI: ÖDNO	ÚTGÁFA: B
HANNAÐ: SJ	TEIKNAR: IM	YFIRFARAR:	NR. TEIKNINGAR:
NAFN OG KT. SAMRÆMINGSRÁÐGAFANDA: <b>MAGNÚS KRISTBERGSSON 080257 3689</b>			<b>E2-301</b>
DAGL. UNDRISKRIFTAR: <i>29.6.15</i>	UNDRISKRIPT SAMRÆMINGSRÁÐGAFANDA: <i>Magnús Kristbergsson</i>	BLAÐNÚMUR: 27	