


Samþykkt þann  
 30 JUN 2015  
 Byggingarfulltrúinn  
 F. H. Sigurður Steinar Jónsson

ÚTGÁFUFERILL

ÚTGÁFA	DAGI	SKYRSLINGAR	BR. AF	SAMM.
	30.10.06	REYNDARTEIKNING		
B	30.05.15	Breytingar á stofum og kennslurýmum	SJ	MK

DAGS. UNDRISKRIFTAR: NAFN OG KT. SAMRÆMINGARHÖNDUGAR:  
 UNDRISKRIFT SAMRÆMINGARHÖNDUGA:

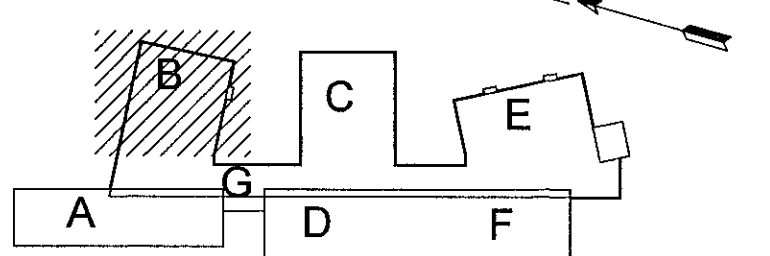

0 1 2 3 metror  
 1:50 (A1)

**Verkfræðistofa**  
**Jóhanns Inðriássonar ehf**  
 Síðumúli 1, 108 Reykjavík  
 Sími 568 7319, Fax 568 6887, Netfang vj@vj.is, Veffang www.vj.is

HEITI VERKS:  
**HRAUNVALLASKÓLI**  
**DREKAVÖLLUM 9**  
**HAFNARFIRÐI**

HEITI TEIKNINGAR:  
**RAFLAGNIR**      **LÁGSPENNUTEIKNINGAR**  
**TENGLAÖGN 1. HÆÐ - E3-101**

MV: 1:50 A1	VERNR:	SKRÁNINGARNR:	ÚTGÁFA:
1:100 A3	5401	0DN	<b>B</b>
HANNAÐ:	TEIKNAR:	YFIRFAR:	NR. TEIKNINGAR:
<b>MK</b>	<b>IM</b>		<b>E3-101</b>
NAFN OG KT. SAMÞYKJANDA: <b>MAGNÚS KRISTBERGSSON 080257 3689</b>			BLAÐNÚMÉR:
DAGS. UNDRISKRIFTAR: <i>Magnús Kristbergsson</i>			<b>30</b>