


Samþykkt þann  
 30 JUN 2015  
 Byggingarfulltrúi i 1-stuðinni  
 F.h. Sigurður Steinar Jónsson

ÚTGÁFUERILL				
ÚTGÁFA	DAGI	GRYKINGAR	BR. AF	SMRÞ
1.11.06		REYNDARTEIKNINGAR		
B	30.05.15	Breytingar á stofum og kennslurýmum	SJ	MK

DAGS UNDRISKRIFAR: HAFN OG KT. SAMÞYKKINGARHÖFUNDAR:  
 UNDRISKRIFT SAMÞYKKINGARHÖFUNDAR:  
*Amma Jónsson*

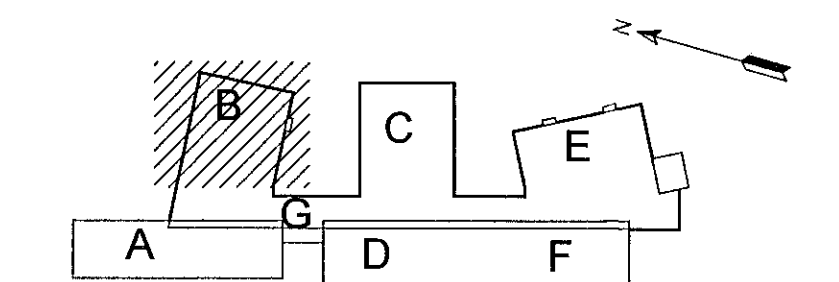

0 1 2 3 metror  
 1:50 (A1)

ÖLL AFRITUN TEBNINGAR, AD HEUTA EDA HEILD, ER HÁÐ SKORFLEGU LEYFI HÖFUNDAR.

**Verkfræðistofa**  
**Jóhanns Indriásonar ehf**  
 Síðumúli 1, 108 Reykjavík  
 Sími 568 7319, Fax 568 6887, Netfang vj@vj.is, Veffang www.vj.is

HEITI VERKS:  
**HRAUNVALLASKÓLI**  
**DREKAVÖLLUM 9**  
**HAFNARFIRÐI**

HEITI TEIKNINGAR:  
**RAFLAGNIR**      **LÁGSPENNUTEIKNINGAR**  
**TENGLALÖGN 2 HÆÐ - E3-201**

MKV: 1:50 A1 1:100 A3	VERKNR: 5401	SKYRNINGARNR: 0DNR	ÚTGÁFA: B
HANNAÐ: MK	TEIKNAR: IM	VEIÐFARÐ: MK	MR. TEIKNINGAR: E3-201
HAFN OG KT. SAMÞYKKINGARHÖFUNDAR: MAGNÚS KRISTBERGSSON 080257 3689			BLAÐNÚMÉR: 33
DAGS UNDRISKRIFAR: 25/6/15	UNDRISKRIFT SAMÞYKKINGARHÖFUNDAR: <i>Magnús Kristbergsson</i>		

TENGLALÖGN 2HÆÐ - 0DNR.DWG