


Samþykkt þann  
30 JUN 2015  
Byggingarfulltrúinn í Hafnarfalli  
F.h. Sigurður Steinar Jónsson

ÚTGÁFUERILL				
ÚTGÁFA	DAGI	SKYRÐINGAR	DR. AF	SAMM.
02.11.06		REYNDARTEIKNINGAR		
B	30.05.15	Breytingar á stofum og kennslurýmum	SJ	MK
DAGI UNDRISKRIFTAR: NAFN OG KT. SAMRÆMINGARHÖNDLUNAR:				
UNDRISKRIFT SAMRÆMINGARHÖNDLUNAR:				

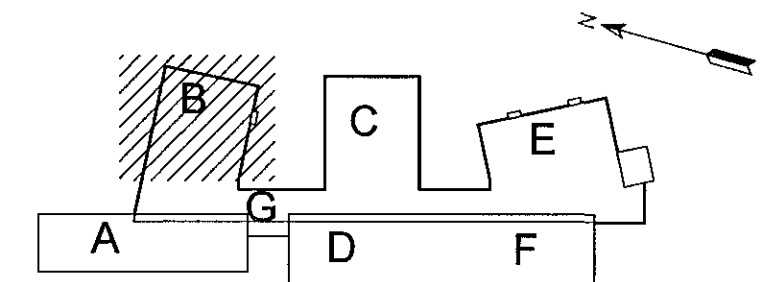

0 1 2 3 metrar  
1:50 (A1)

**Verkfræðistofa**  
**Jóhanns Indróasonar ehf**  
Síðumöl 1, 108 Reykjavík  
Sími 568 7319, Fax 568 6887, Netfang vj@vj.is, Veffang www.vj.is

HEITI VERKS:  
**HRAUNVALLASKÓLI**  
DREKAVÖLLUM 9  
HAFNARFIRÐI

HEITI TEIKNINGAR:  
RAFLAGNIR SMÁSPENNUTEIKNINGAR  
SÍMA- OG TÖLVUKERFI 1. HÆÐ - F1-101

MIV: 1:50 A1	VERKNR: 5401	SKRÁNINGARNR: 0D07	ÚTGÁFA: B
HANNAÐ: ÁJG	TEIKNAR: IM	YFIRFARÐ:	NR. TEIKNINGAR:
NAFN OG KT. SAMRÆMINGARHÖNDLUNAR: MAGNÚS KRISTBERGSSON 080257 3689			F1-101
DAGI UNDRISKRIFTAR: 25/6/15			BLAÐNÖMUR: 48

B1-022)ÓNÓTADUR  
B1-033)LENTI Á BAKVIÐ SKÁP  
B1-034)LENTI Á BAKVIÐ SKÁP  
B1-037)ÓNÓTADUR

TAFLA-AS11  
600x500x1000  
KROSSTENÓIBRETTI  
1x48 TÖLVASÍMI ÚT  
1x24 SÍMI INN

GAGNAFLUTNINGENGILL  
FYRIR MYNDAVÉL

0102  
B 1.01

0107