


Samþykkt þann
30 JUN 2015
Byggingarfulltrúinn í Hafnarfirði
F.h. Sigurður Steinar Jónsson

ÚTGÁFUERILL				
ÚTGÁFA	DAGI	SKYRINGAR	BR. AF	SAMB.
	02.11.06	REYNDARTEKNINGAR		
B	30.05.15	Breytingar á stofum og kennslurými	SJ	MK

DAGS UNDRISKRIFTAR: HAFN OG KT. SAMRÆMINGARHÖNDLUNAR
UNDRISKRIFT SAMRÆMINGARHÖNDLUNAR

Amul Jónsson

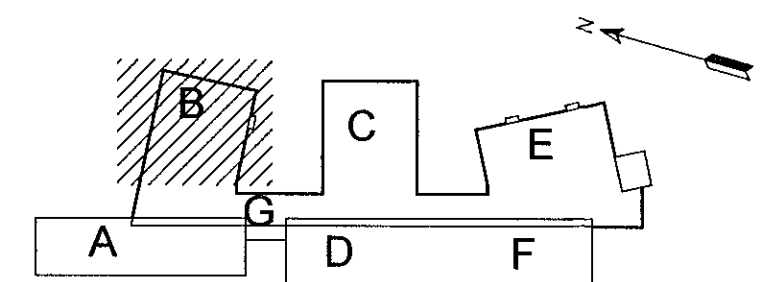

0 1 2 3 metrar
1:50 (A1)

ÖLL AFTRITUN TEKNINGAR, AF HLUTA EDA HEILD, ER HÁÐ SKRIFLEGU LEYFI HÖFUNDAR.

Verkfræðistofa
Jóhanns Indriássonar ehf
Síðumúli 1, 108 Reykjavík
Sími 598 7319, Fax 598 6887, Netfang vji@vji.is, Vefvang www.vji.is

HETTI VERKS:
HRAUNVALLASKÓLI
DREKAVÖLLUM 9
HAFNARFIRÐI

HETTI TEKNINGAR:
RAFLAGNIR SMÁSPENNUTEKNINGAR
SIMA- OG TÖLVUKERFI 2. HÆÐ - F1-201

MKY: 1:50 A1 1:100 A3	VERKNR: 5401	SKRÁNINGARNR: 0008	ÚTGÁFA: B
HAFNAR: ÁJG	TEKNAÐ: IM	VEYFARND:	NR. TEKNINGAR: F1-201
HAFN OG KT. SAMRÆMINGARHÖNDLUNAR: MAGNÚS KRISTBERGSSON 080257 3689			BLAÐNÖMUR: 51
DAGS UNDRISKRIFTAR: <i>Magnús Kristbergsson</i>			