


Samþykkt þann
 30 JUN 2015
 Byggingarfulltrúinn í Hafnarfirði
 F.h. Sigurður Steinar Jónsson

ÚTGÁFUFERILL				
ÚTGÁFA	DAGS	SKYRINDAR	BR. AF	SAMB.
	02.11.08	REYNDARTEIKNINGAR		
B	30.05.15	Breytingar stofum og kennslurými	SJ	MK

DAGS. UNDRIRPFTAR: MAFN OG KT. SAMRÆMINGARHÖFUNDAR:
 UNDRIRPFT SAMRÆMINGARHÖFUNDAR:
Samu Þynging

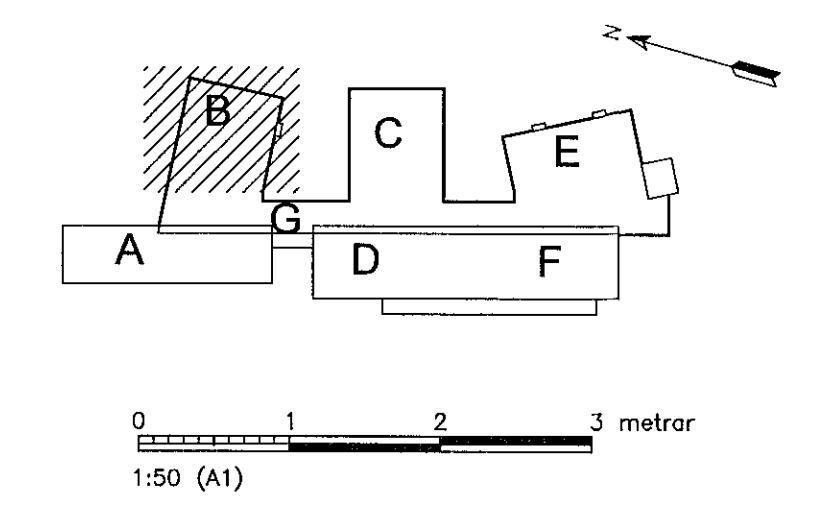

Verkfræðistofa
Jóhanns Indriássonar ehf
 Síðumúli 1, 108 Reykjavík
 Sími 568 7319, Fax 568 6887, Netfang vj@vj.is, Veffang www.vj.is

HEITI VERKS:
HRAUNVALLASKÓLI
DREKAVÖLLUM 9
HAFNARFIRÐI

HEITI TEIKNINGAR:
RAFLAGNIR SMÁSPENNUTEIKNINGAR
SÍMA- OG TÖLVUKERFI 3. HÆÐ - F1-301

MAFN: 1:50 A1 1:100 A3	VERNRN: 5401	SKRÁNINGARNR: 0009	ÚTGÁFA: B
NAFN: ÁJG	TEIKNANDI: IM	YFIRFARIR:	MR. TEIKNINGAR: F1-301
MAFN OG KT. SAMRÆMINGARHÖFUNDI: MAGNÚS KRISTBERGSSON 080257 3689			BLAÐNÚMUR: 54
DAGS. UNDRIRPFTAR: 2/6 15			UNDRIRPFT SAMRÆMINGARHÖFUNDI: <i>Samu Þynging</i>