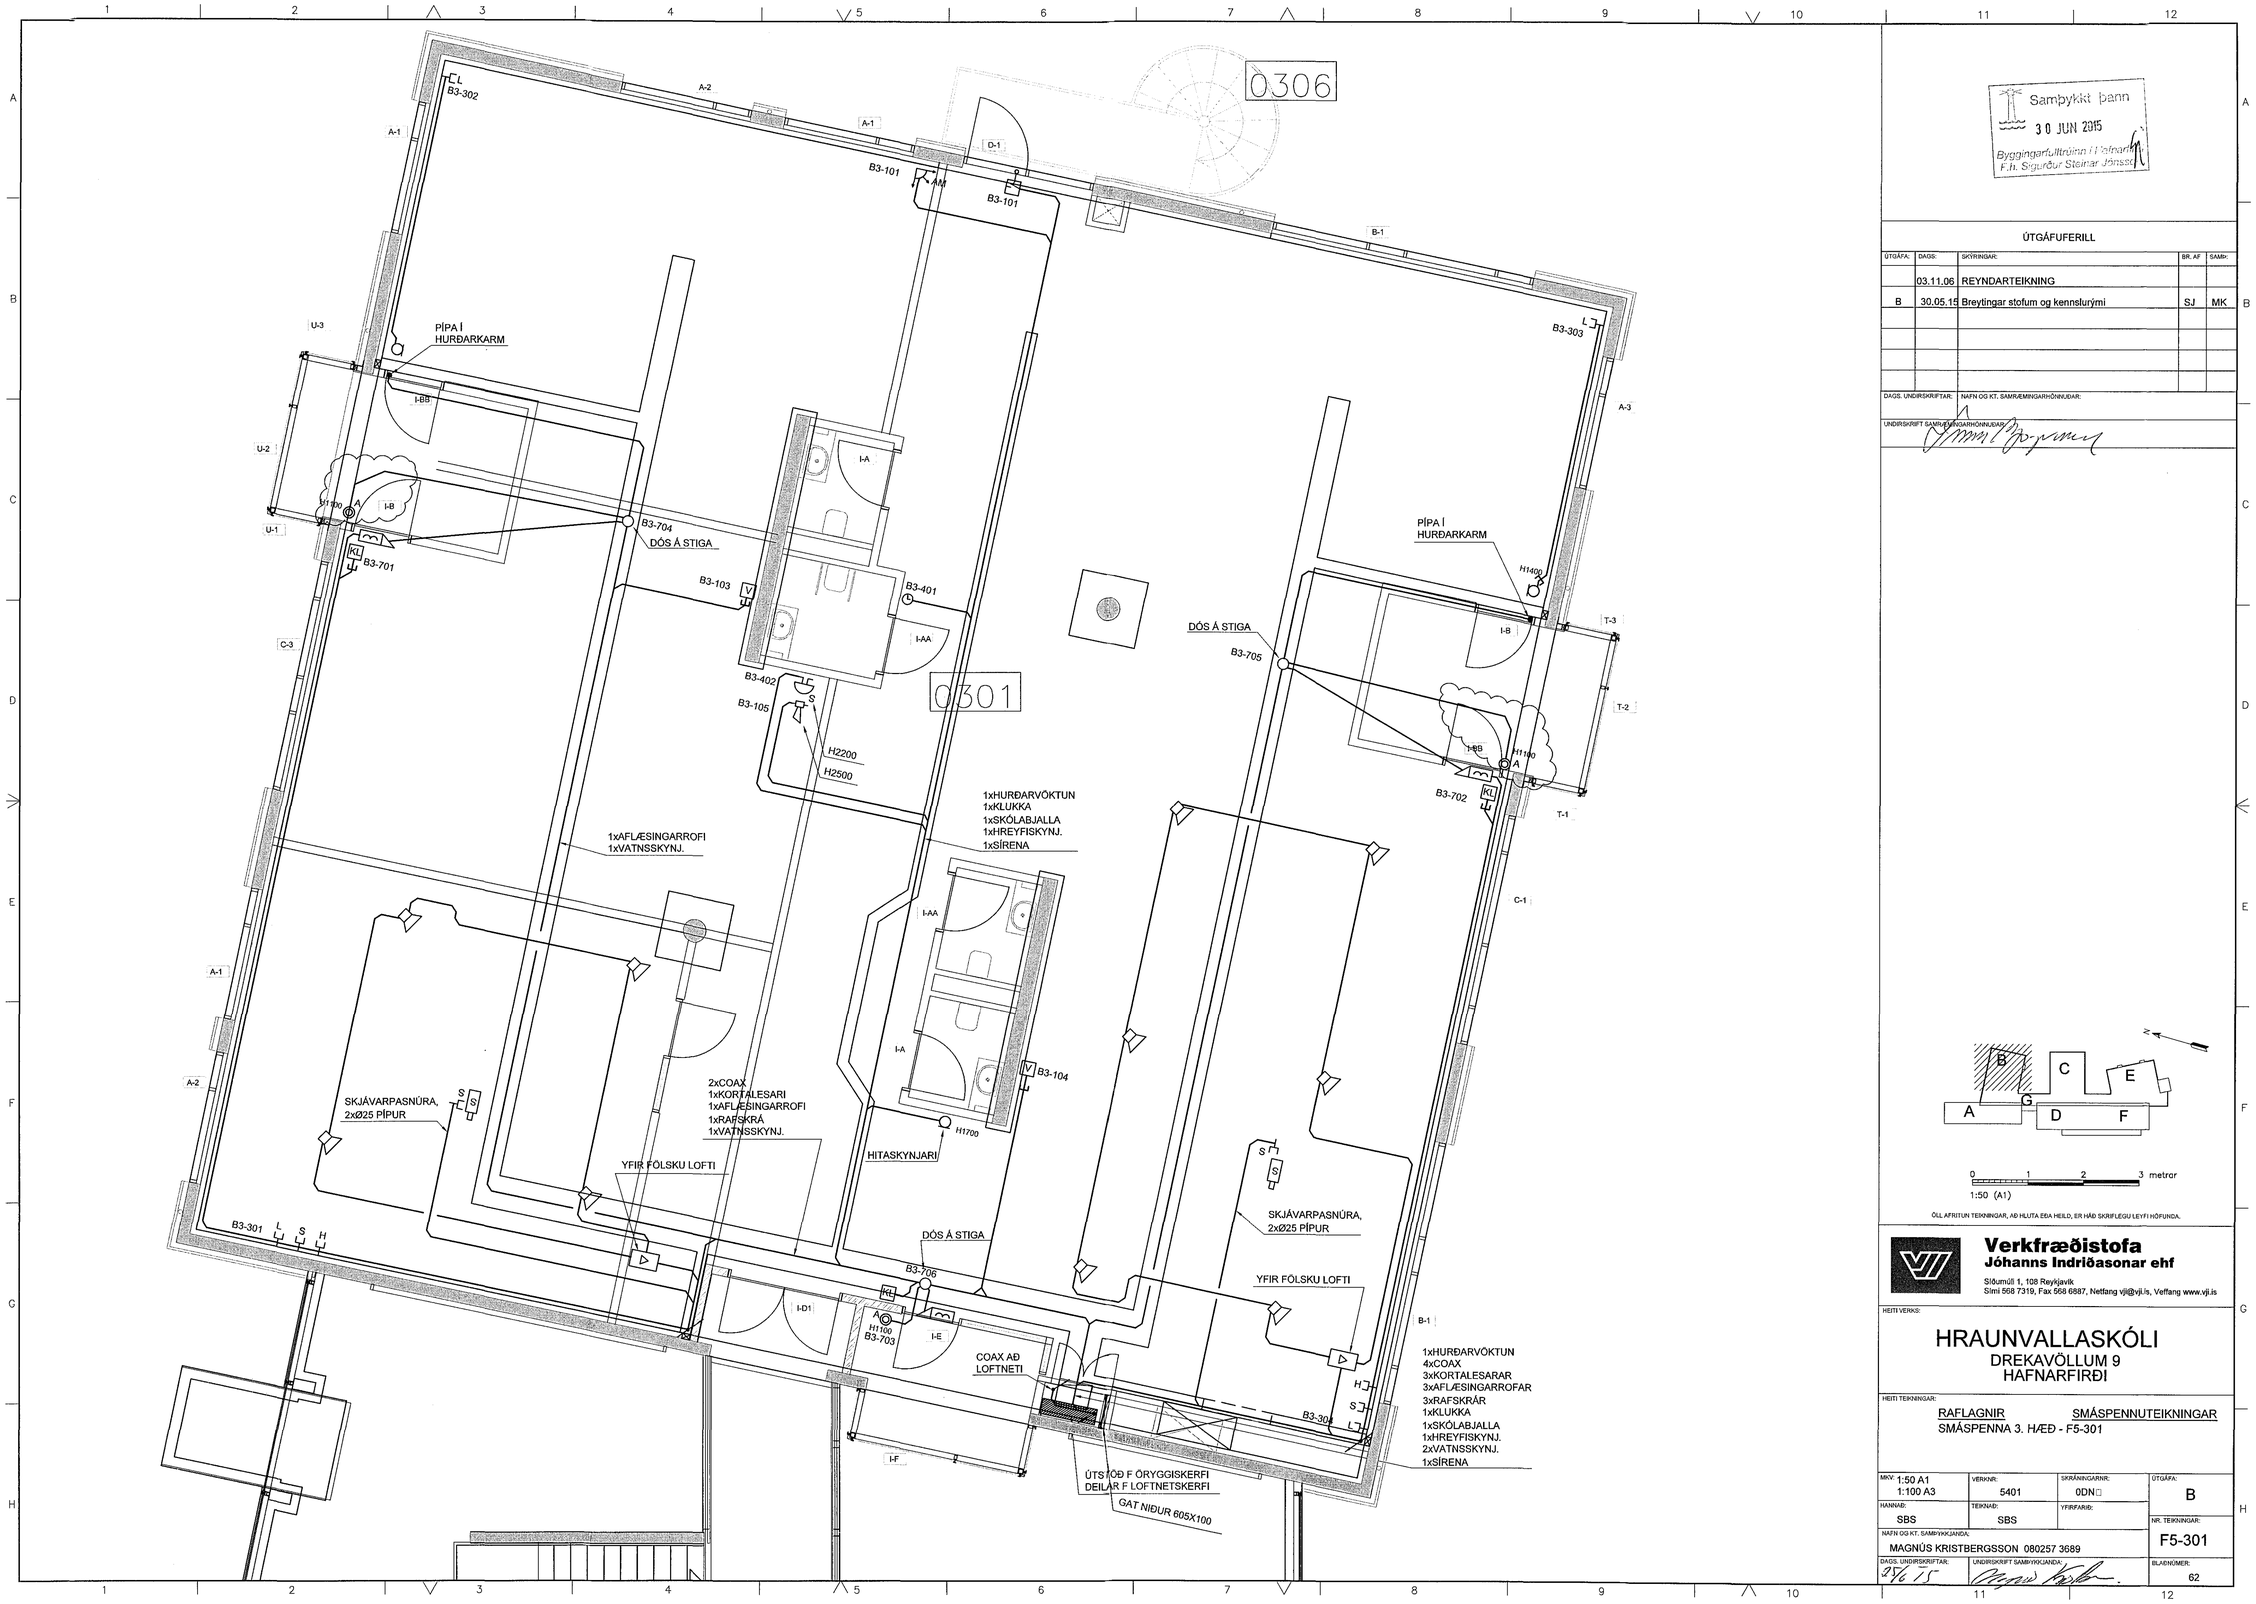

Samþykkt þann
30 JUN 2015
Byggingarfulltrúinn í Hafnarfirði
F.h. Sigurður Steinar Jónsson

ÚTGÁFUFERILL

ÚTGÁFA:	DAGS:	SKÝRINGAR:	BR. AF	SAMÞ:
	03.11.06	REYNDARTEIKNING		
B	30.05.15	Breytingar stofum og kennslurými	SJ	MK

DAGS. UNDIRSKRIFTAR: | NAFN OG KT. SAMRÆMINGARHÖNNUÐAR:

UNDIRSKRIFT SAMRÆMINGARHÖNNUÐAR:

0 1 2 3 metrar
1:50 (A1)

ÖLL AFRITUN TEIKNINGAR, AÐ HLUTA EÐA HEILD, ER HÁÐ SKRIFLEGU LEYFI HÖFUNDA.

Verkfræðistofa
Jóhanns Indriðasonar ehf
Síðumúli 1, 108 Reykjavík
Sími 568 7319, Fax 568 6887, Netfang vji@vji.is, Veffang www.vji.is

HEITI VERKS:

HRAUNVALLASKÓLI
DREKAVÖLLUM 9
HAFNARFIRÐI

HEITI TEIKNINGAR:

RAFLAGNIR — SMÁSPENNUTEIKNINGAR
SMÁSPENNA 3. HÆÐ - F5-301

MKV: 1:50 A1 / 1:100 A3	VERKNR: 5401	SKRÁNINGARNR: ÖDN□	ÚTGÁFA: B
HANNAÐ: SBS	TEIKNAÐ: SBS	YFIRFARIÐ:	NR. TEIKNINGAR: F5-301
NAFN OG KT. SAMÞYKKJANDA: MAGNÚS KRISTBERGSSON 080257 3689			
DAGS. UNDIRSKRIFTAR: 25/6 15	UNDIRSKRIFT SAMÞYKKJANDA:		BLAÐNÚMER: 62